

1116710/4

14451
- 1946

L 11 - Ligne de Lerouville à Stiring-Wendel

PS de 6.00 m - Km 10+921

L. 11 - P.S. de 4 m. de largeur - Km. 10.921

7^e

2 exemplaires à S. C. V. le 22 juin 1945

1 d° à VBr le — d° —

1 d° à O. A. le — d° —

3 d° à Arr^{dt} le 29 juin 1945.

1 d° à VBe le 22 juin 1945.

1 photo adressée le 21 juin 1946 -

595

85.7

N° 10, 921

Désignation des photos

S.C.V.		R.		O.S.T.		Grand		Minut		Plaque	Aligé
1	2	3	4	5	6	7	8	9	10		

Observations


1 Une prise en Novembre 1945.

Région 351
 N°
 Ligne N° 11 de Lorient - Stiring-Wendel
 P.S. route au P.K. 10.921

Elevation

Echelle 001 p.m.


Voûte et tympanons démolis

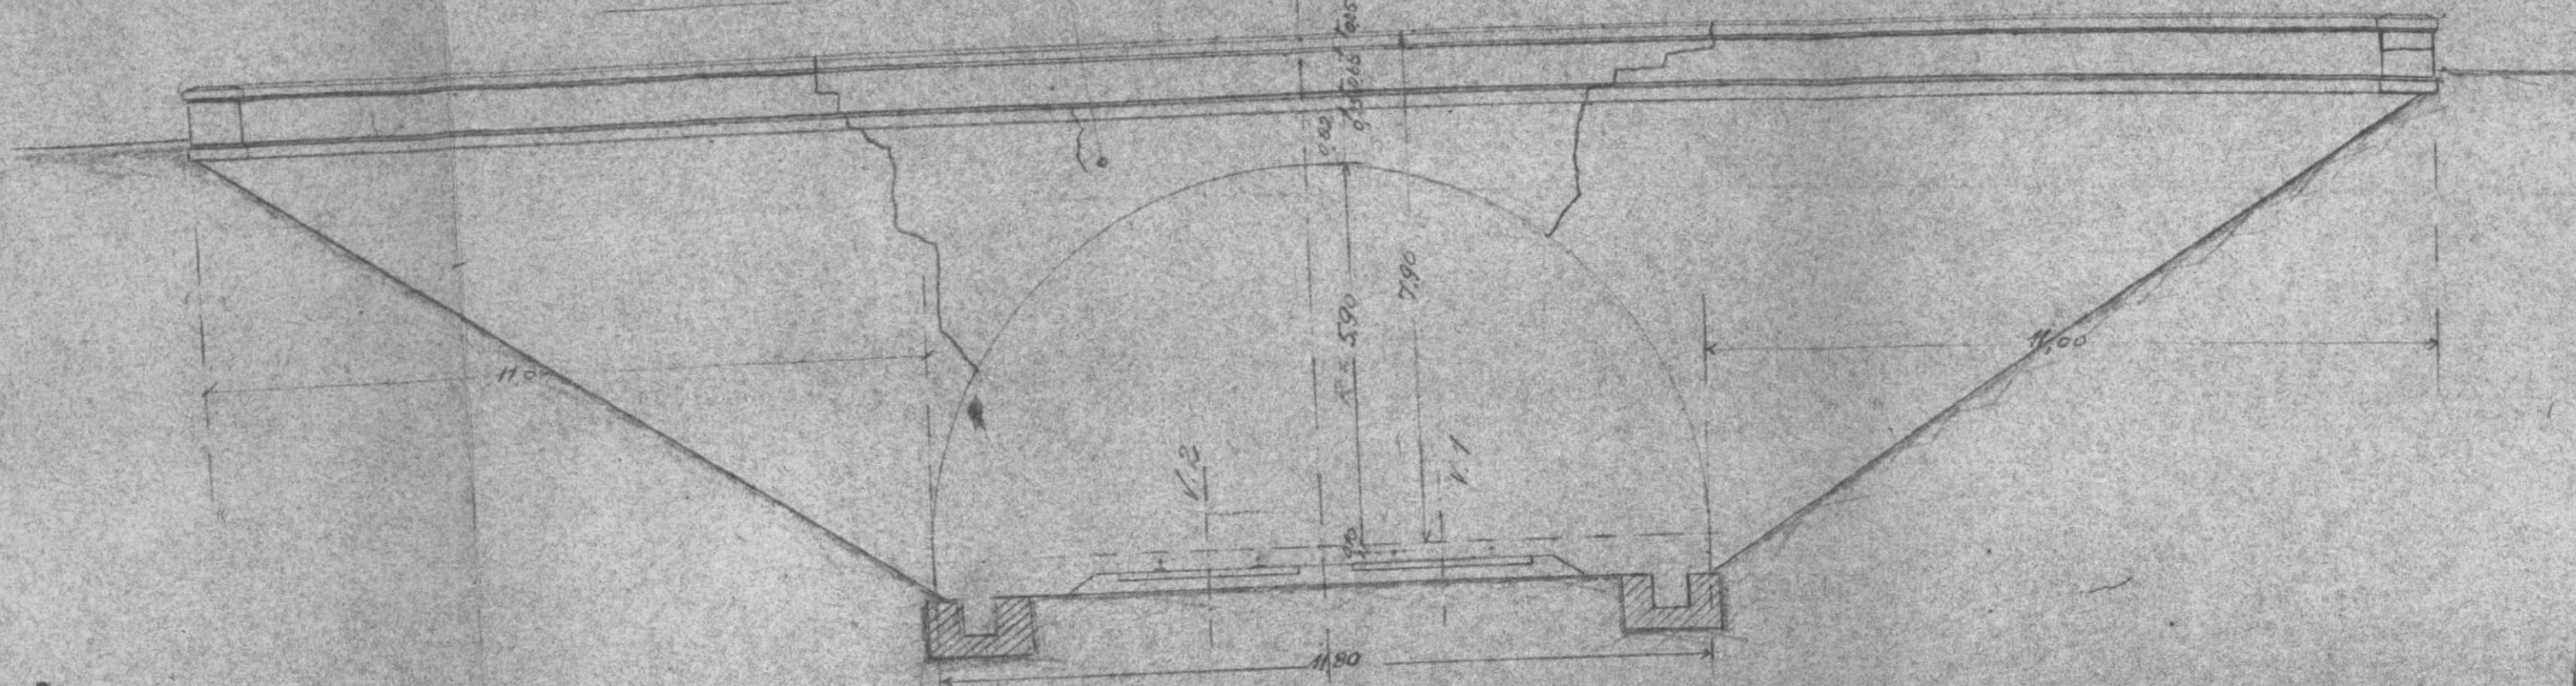

Plan

Echelle 001 p.m.


Côté Bening

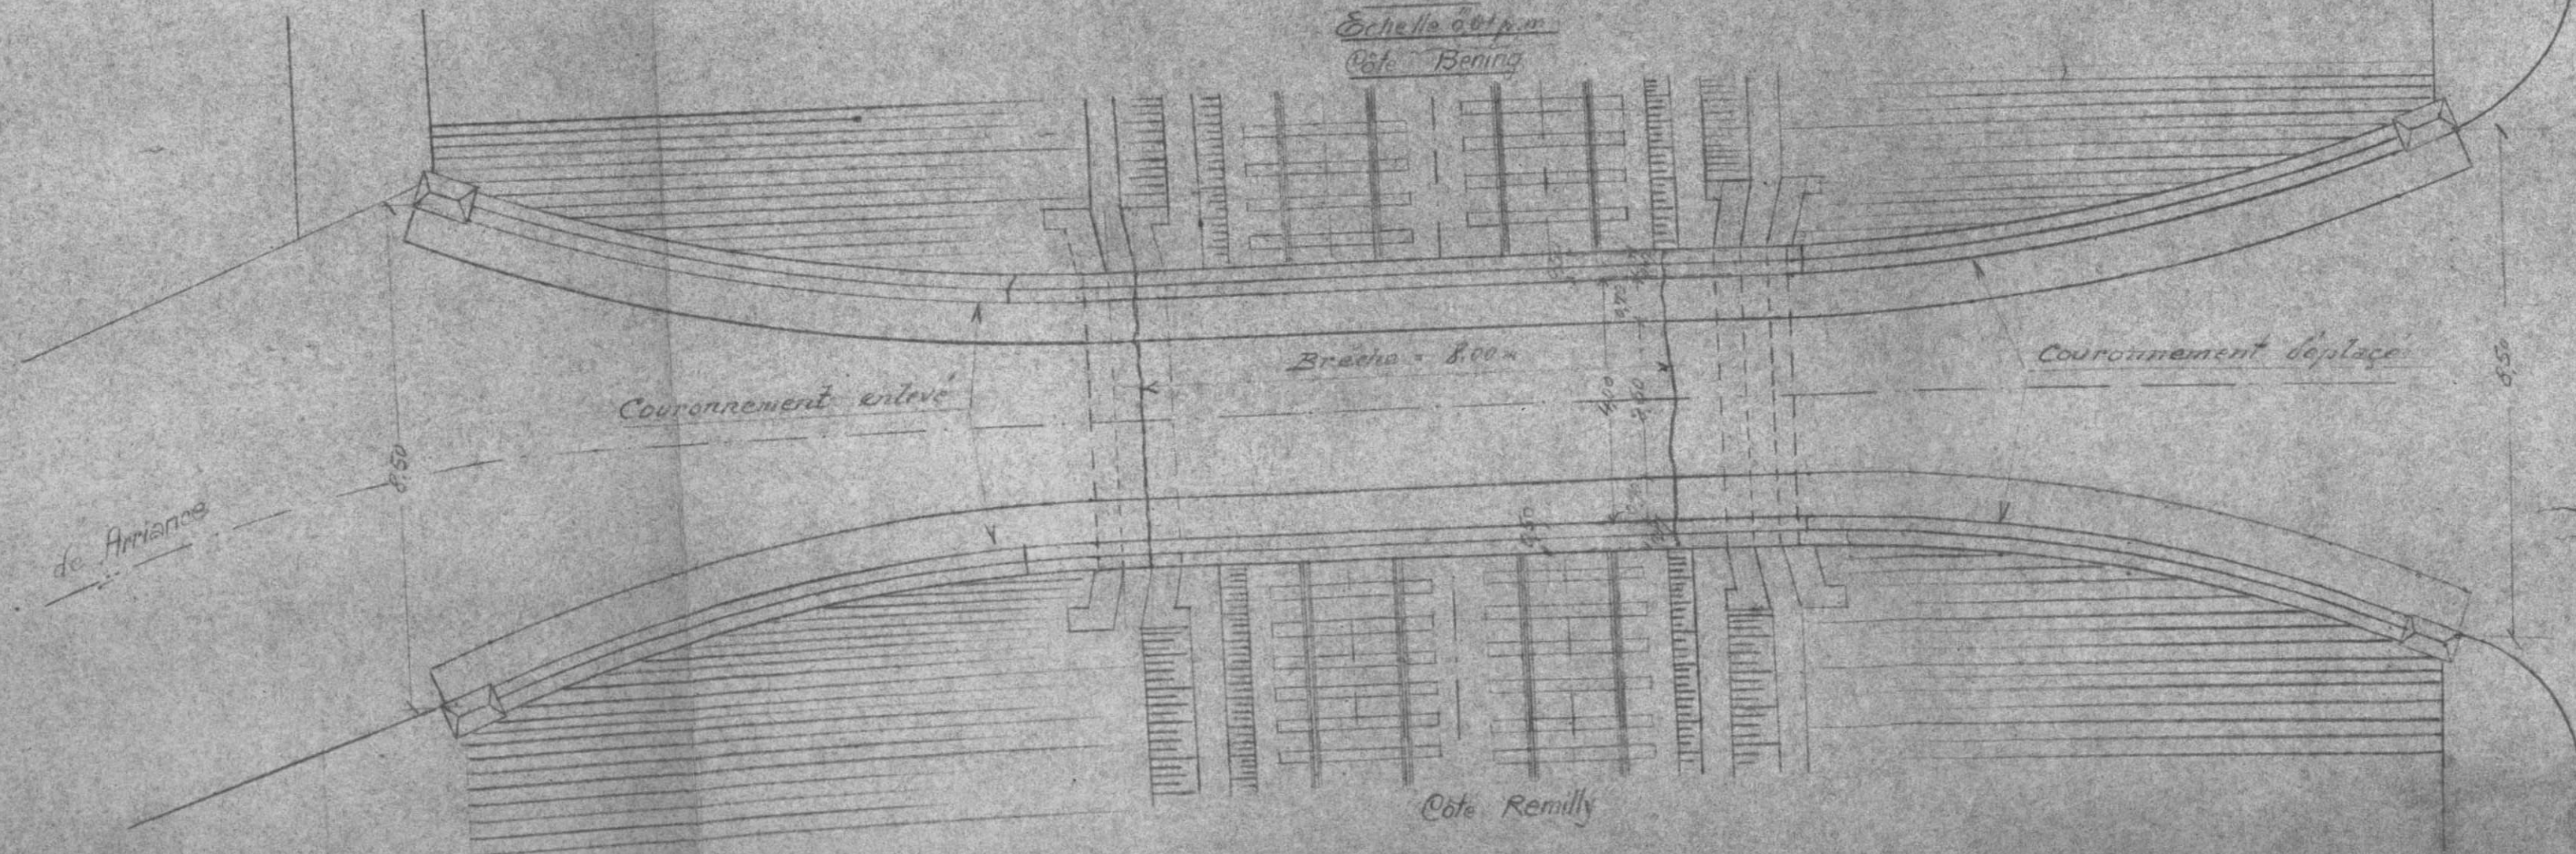

Coupe longitudinale

Echelle 001 p.m.


Voûte et tympanons démolis

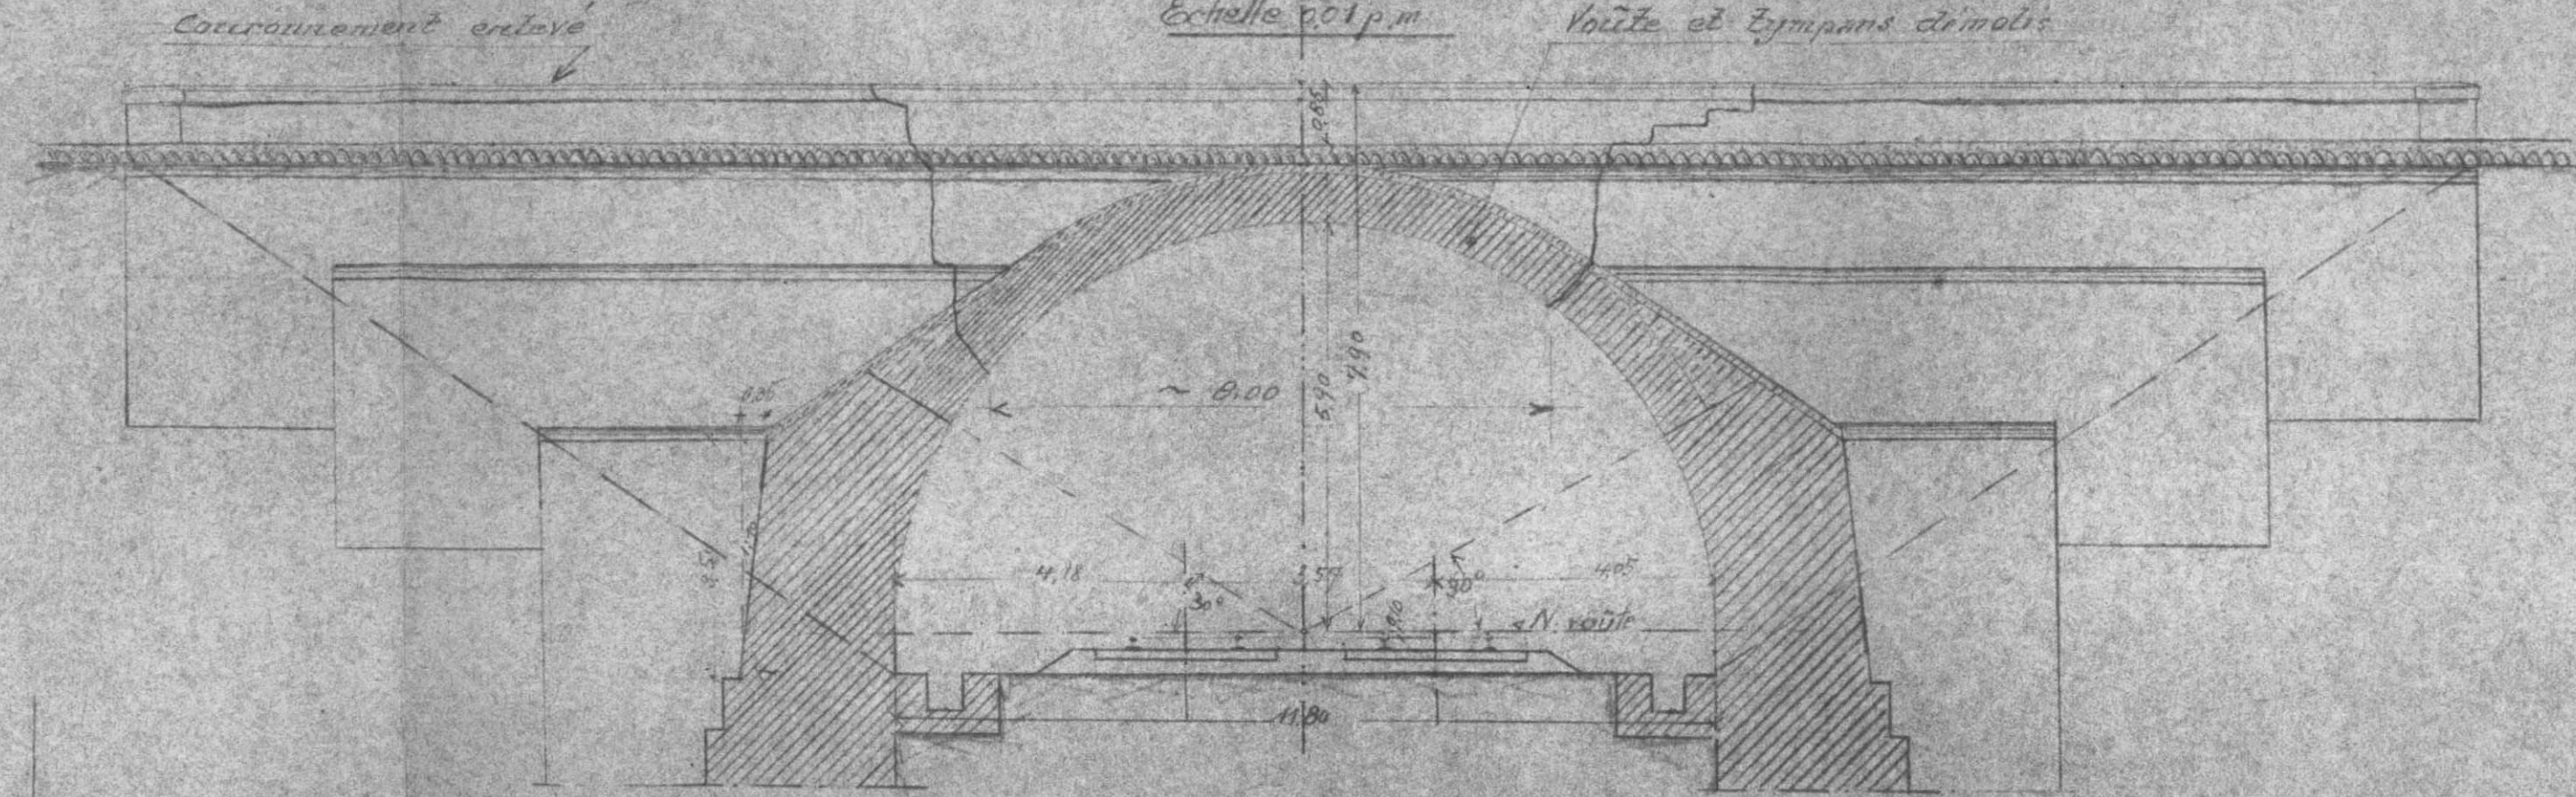

Coupe transversale

Echelle 001 p.m.

Partie démolie

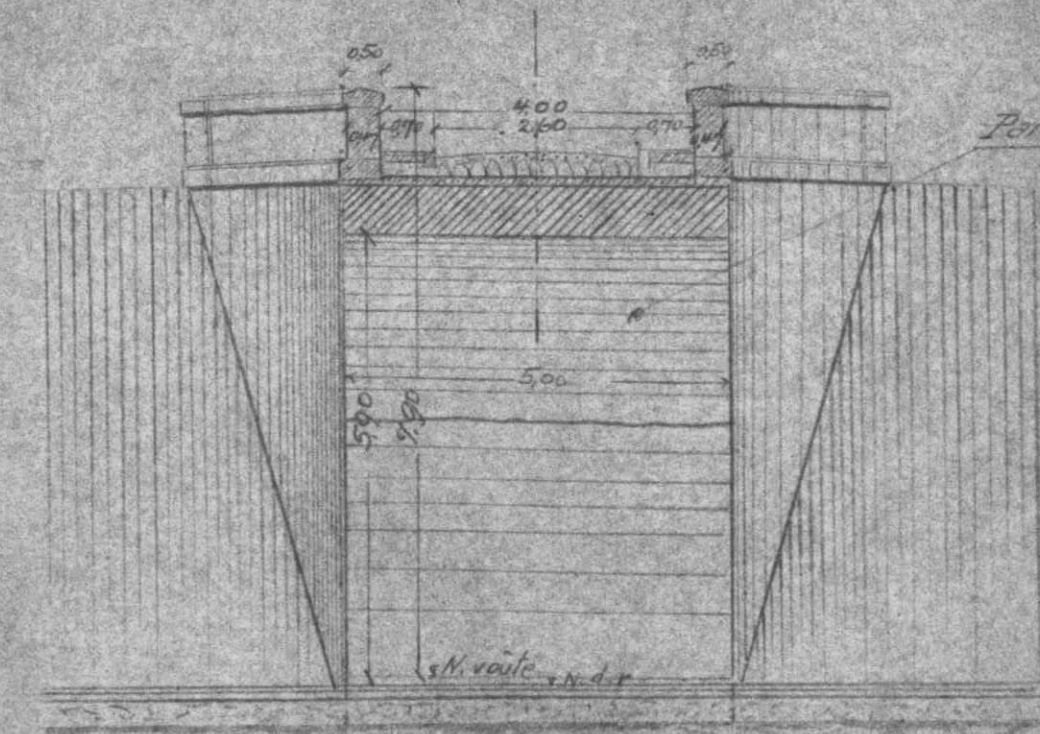

à Mainvillers

S.N.C.F.

FICHE DE DESTRUCTION

 OUVRAGE D'ART 0.1
 MAÇONNERIE - ~~BIA~~
 METAL - POUTRELLES ENROBÉES

EST - V.B.

7° Arrondissement

75 Section

758 District

Ligne de Lénouville à Stiring-Wendel (kil. 10,921...)

~~Piè~~ ~~XXXX~~ ~~voies~~ P.S. de 4,00 m de largeur (chaussée de 2,60 m)
 à la traversée des voies principales

Dénomination courante :

 en 1 { arches { plein cintre
 { ~~voûte de pignon~~
 { arc
 { ~~traverses indépendantes~~ || ~~droites~~ || ~~bois string~~ } portées ~~X~~
 { ~~solitaires~~ || ~~hauteur variable~~ || ~~arc~~ }

Dossier { Arrêt :

ou Pièce { V.B. :

N° { V. :




Titre du

(mod. O. recto)

Caractéristiques de l'ouvrage 1	Nature et importance des avaries (repérées sur le croquis annexe) 2	Avis sur { réfection réutilisation 3
<u>Piédroits</u> : Maçonnerie de moellons avec pare- ments vus en moellons assisés	<u>Piédroits</u> : (Fondations : Néant J. ar. (Elévation : Néant J. ar.)	Réutilisables dans leur état actuel.
<u>Murs en retour</u> : -d°-	<u>Murs en retour</u> : (Fondations) Néant J. ar. (Elévation)	-d°-
<u>Voûte</u> : -d°-	<u>Voûte</u> : Complètement effondrée	à reconstruire
<u>Tympan</u> : -d°-	<u>Tympan</u> : Entièrement démolis	à reconstruire
<u>Nature de la chaussée</u> : Empierrement		
	Circulation interrompue aux déviées sur La circulation routière est déviée par le P.N. au PK 9,786	

 oct 17 mai
 1949

Région de
 N°
 Ligne N° 11 de Lerouville - Shring-Wendel
 P. S. route au P.K. 10.921

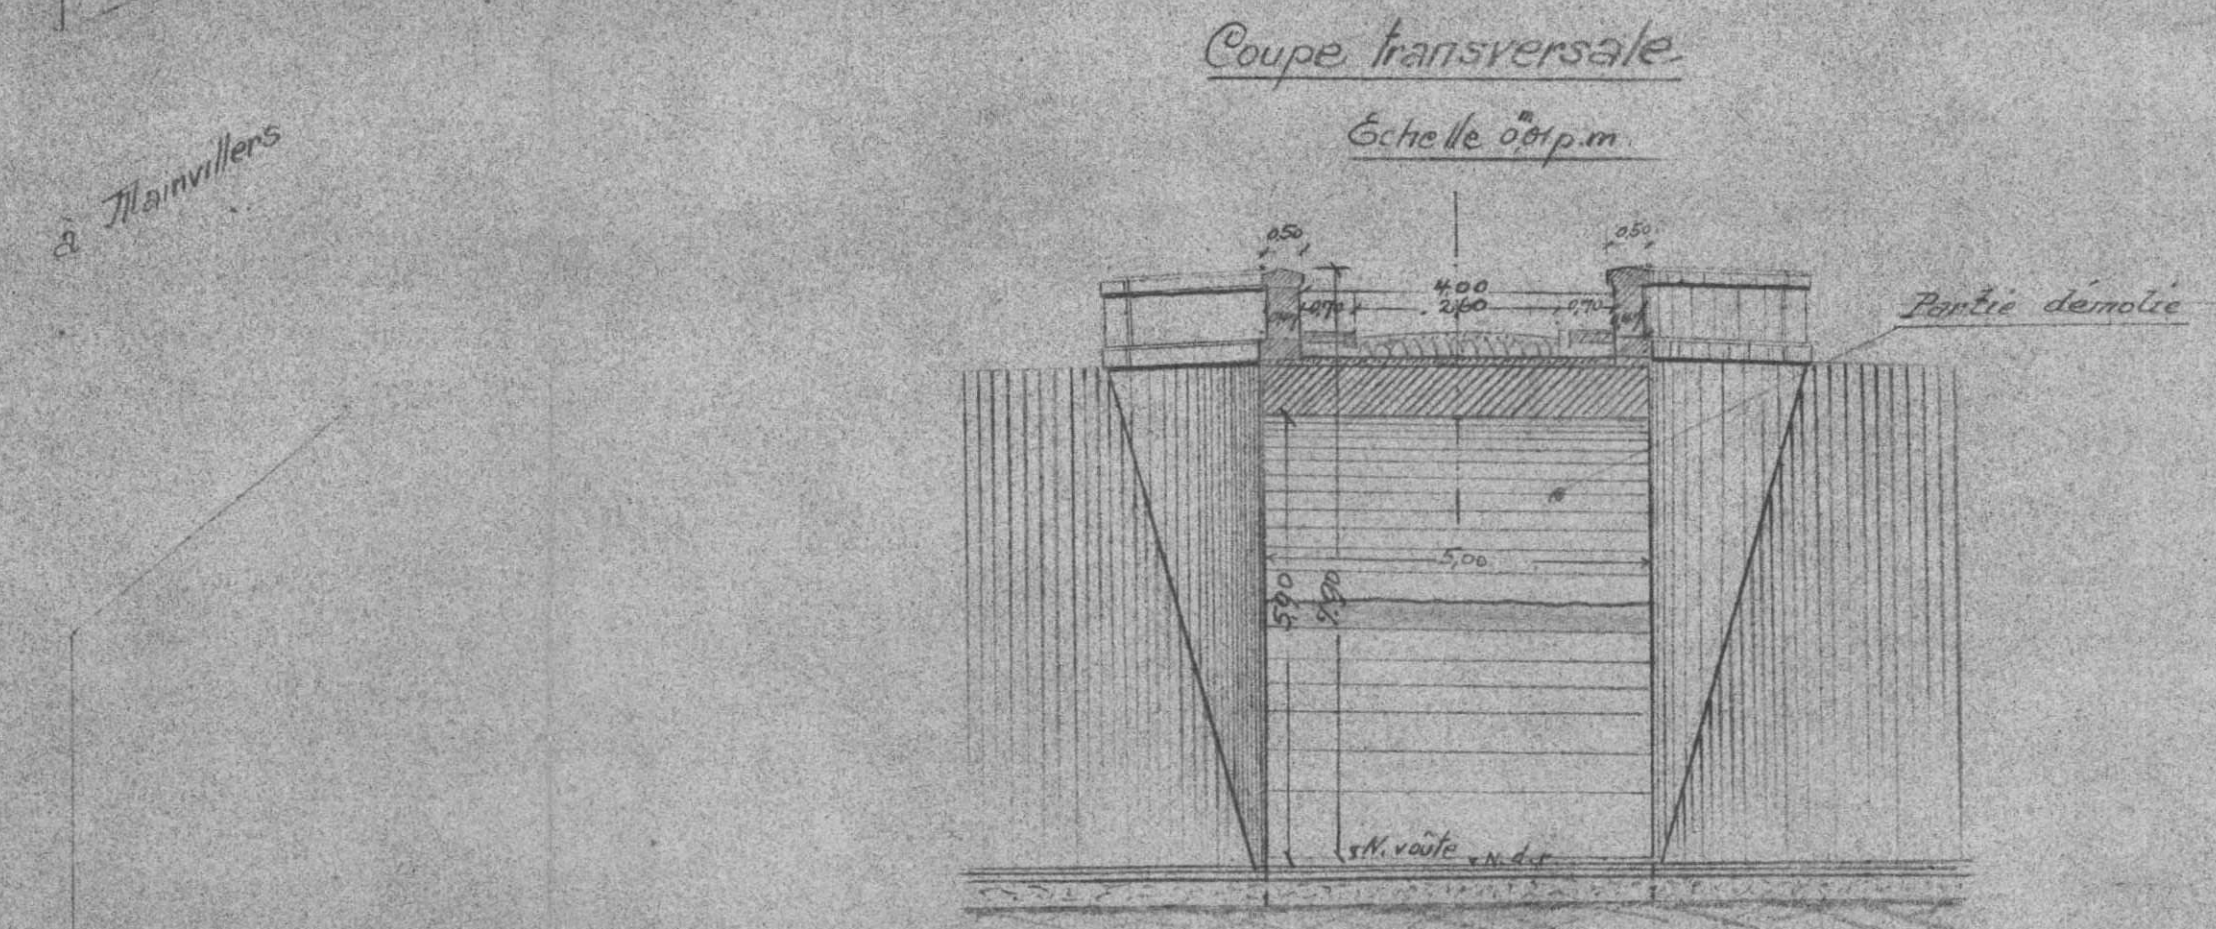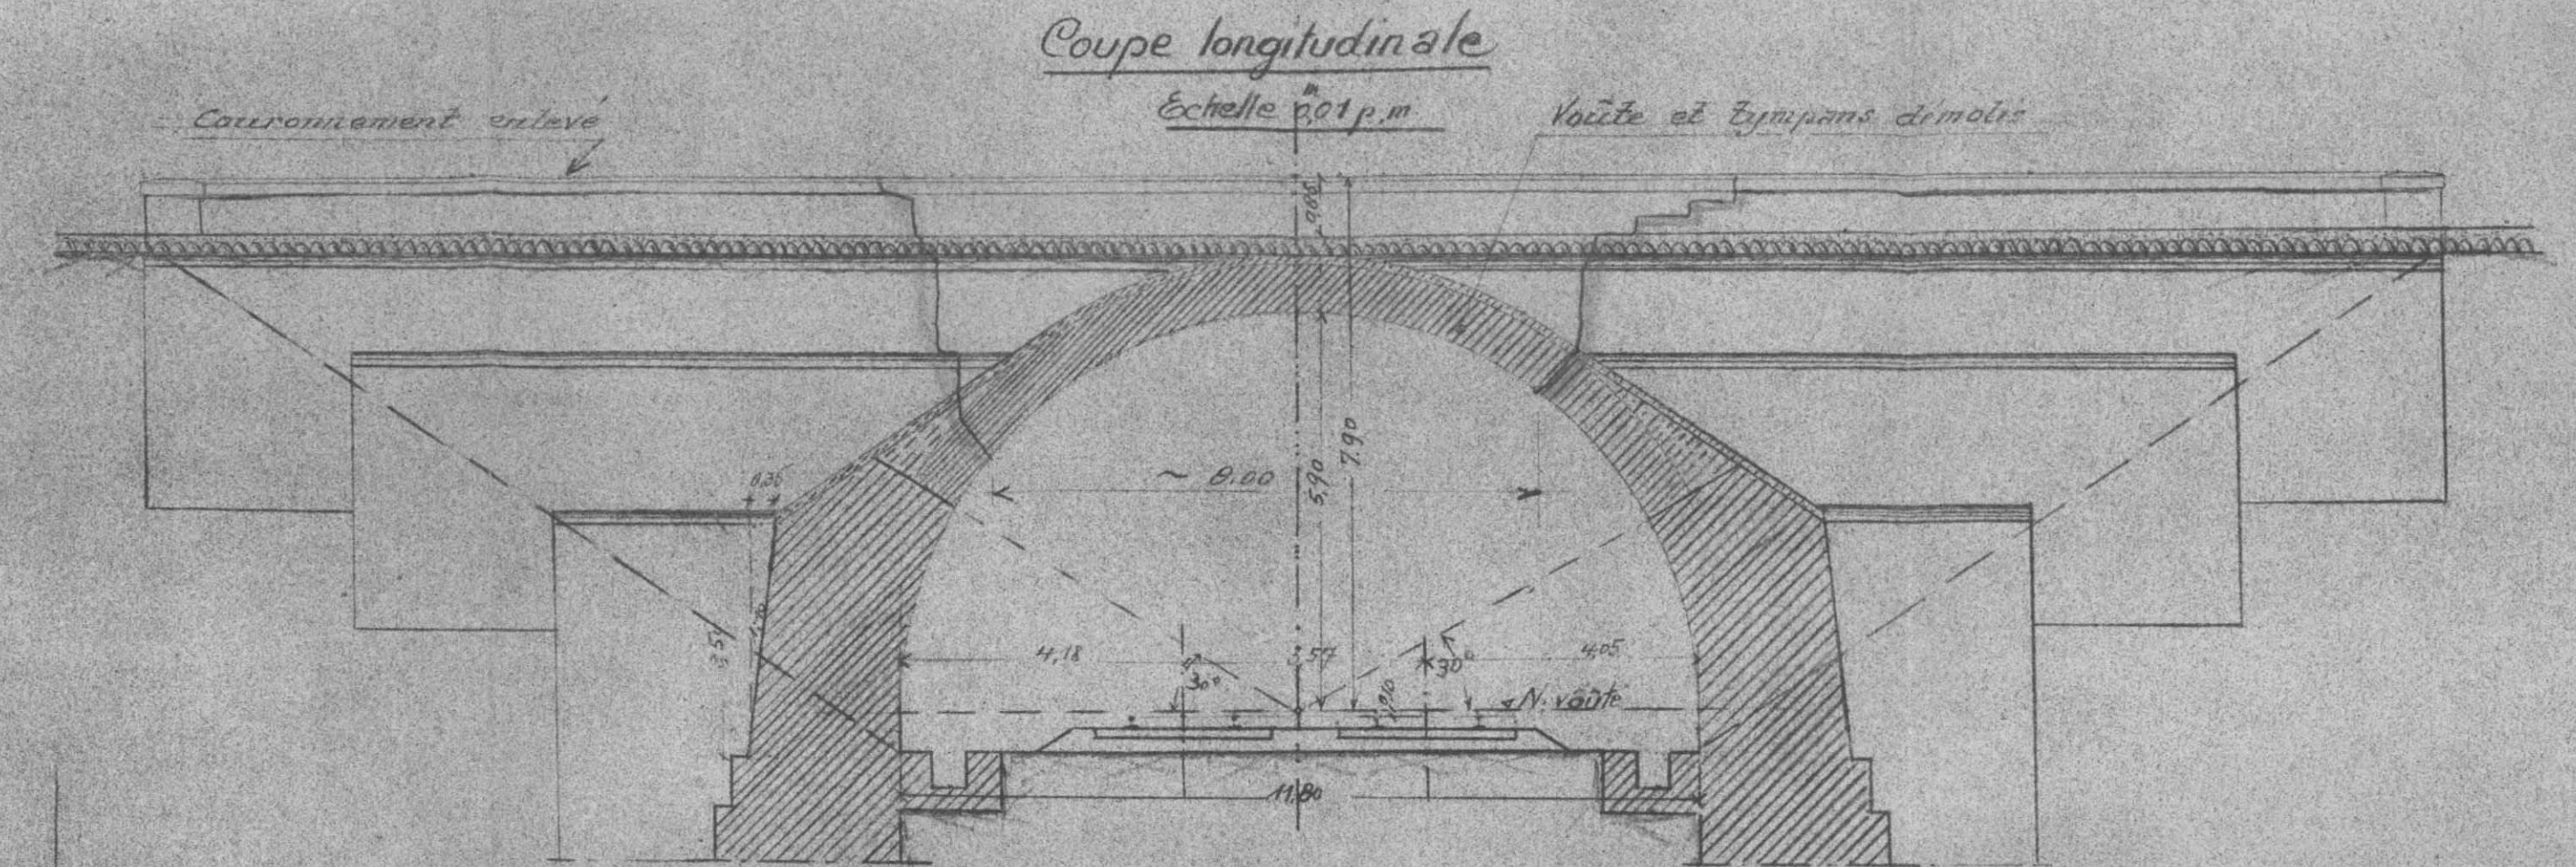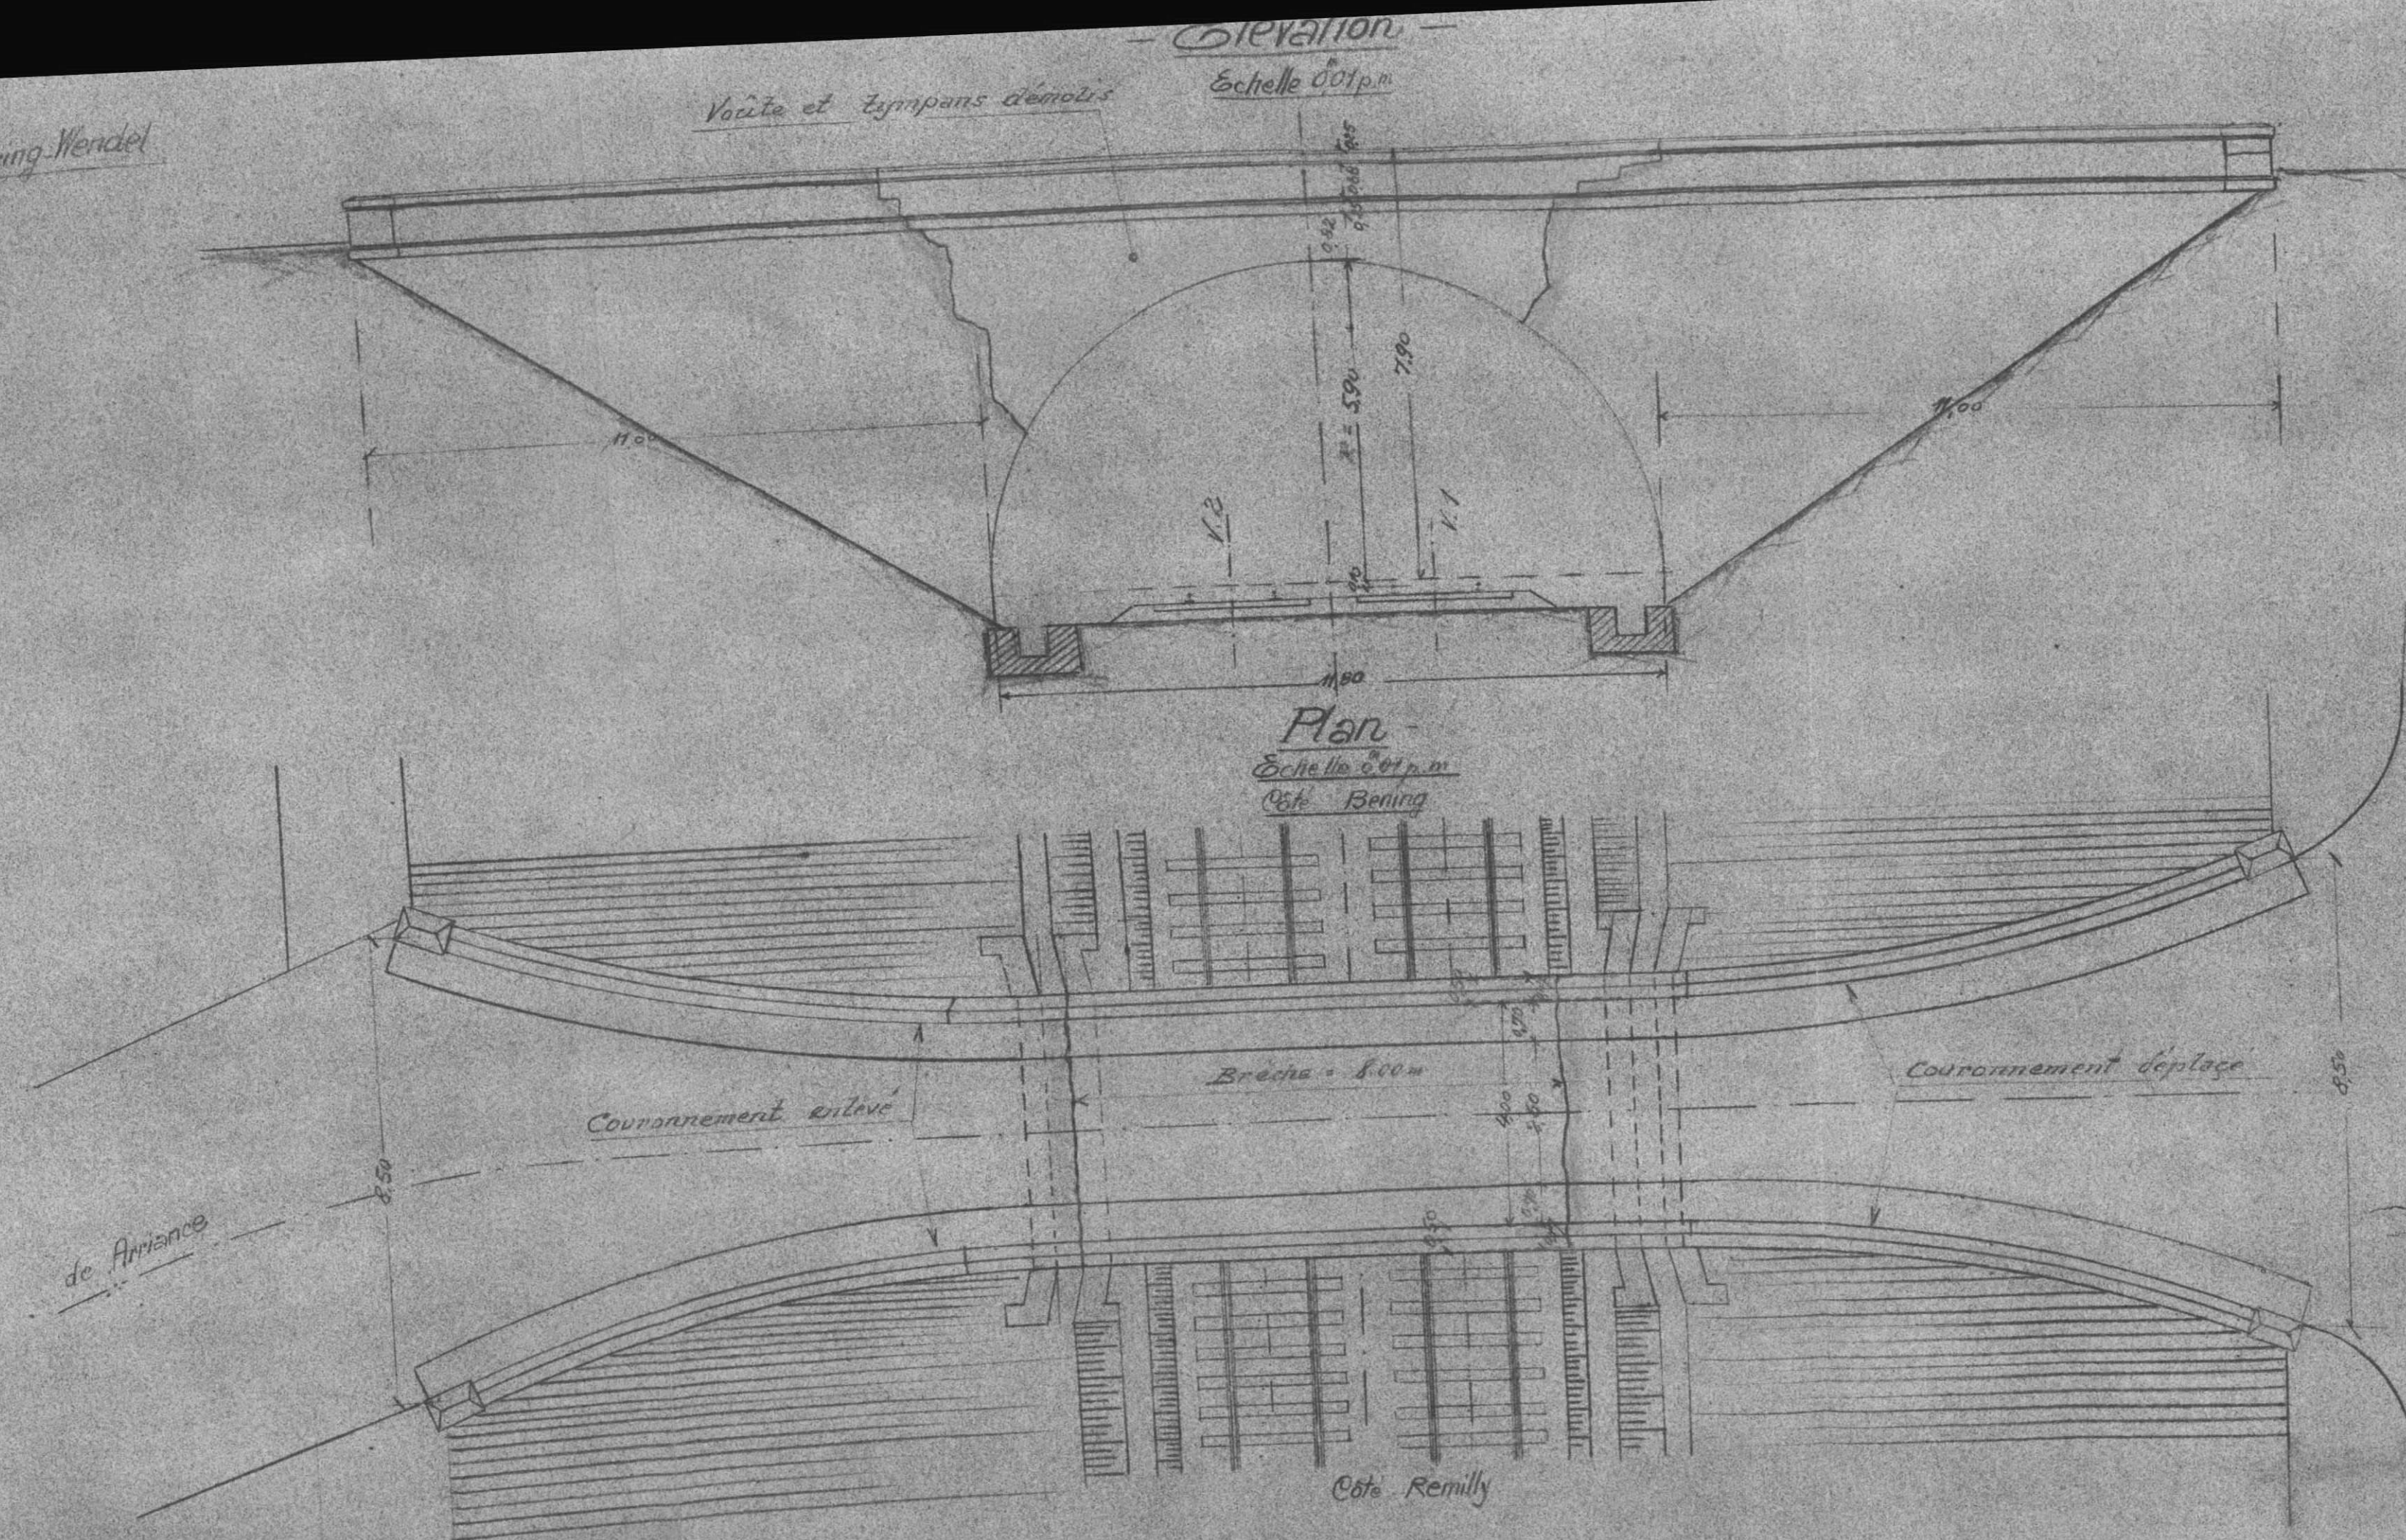

à Mainvillers

S.N.C.F.

FICHE DE DESTRUCTION

 OUVRAGE D'ART 0. 1
 MAÇONNERIE - B.A.
 METAL - POUTRELLES ENROBÉES.


1 - V.B.

7^e Arrondissement

Section 75

District 752

 Ligne de LÉROUVILLE A STIRING.WENDEL (km. 10,981)
 P.S. de 4,00 m de largeur (chaussée de 2,60 m)
 à la traversée des voies principales
 Dénomination courante :

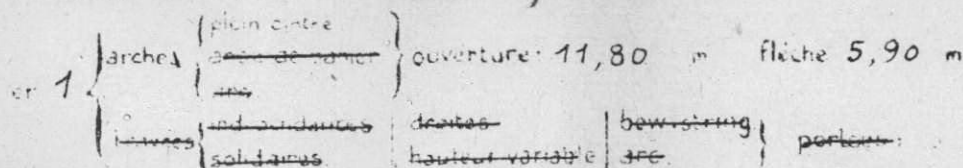cr 1. 

ouverture: 11,80 m flèche 5,90 m

 Dossier { Arrt.
 ou Pièce { V.B : 75 - 172 - 010.
 N° { V.
 Tirage du 5 Mai 1945.

(mod. 2 recto)

Caractéristiques de l'ouvrage 1	Nature et importance des avaries (repérées sur le croquis annexé.) 2	Avis sur { refection. réutilisation. 3
<u>Piédroits</u> : maçonnerie de moellons avec parements vis en moellons assisés.	<u>Piédroits</u> : Fondations : sans avarie. Élévation : sans avarie	Réutilisables dans leur état actuel.
<u>Murs en retour</u> : ___ d° ___	<u>Murs en retour</u> : Fondations : sans avarie. Élévation : sans avarie.	___ d° ___
<u>Voûte</u> : ___ d° ___	<u>Voûte</u> : complètement effondrée	à reconstruire.
<u>Tympan</u> : ___ d° ___	<u>Tympan</u> : entièrement démolis	à reconstruire.
<u>Nature de la chaussée</u> : Empierrement		
Circulation interrompue. La circulation routière est déviée par le P.N. au Km 9,786.		

S.N.C.F.

FICHE DE DESTRUCTION

OUVRAGE D'ART 0. 1
MAÇONNERIE - B.A.
METAL - POUTRELLES ENROBÉES.

1 - V.B.


7^e Arrondissement

Section 75

District 752

Ligne de LÉROUVILLE A STIRING-WENDEL (km: 40,981)
P.S. de 4,00 m de largeur (chaussée de 2,60 m)
à la traversée des voies principales
Dénomination courante:


Dossier : Arrêt
du Procès : V.B. : 75 - 172 - 010.
N° :
Tirage du : 5 Mai 1945.

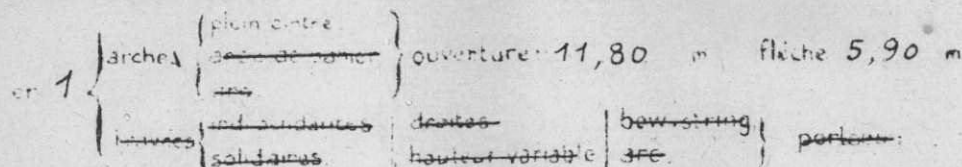 $(\text{mod } 2 \text{ recto})$

Caractéristiques de l'ouvrage 1	Nature et importance des avaries (repérées sur le croquis annexe.) 2	Avis sur { réparation. réutilisation. 3
<u>Piédroits</u> : Maçonnerie de moellons avec parements vus en moellons assisés.	<u>Piédroits</u> : Fondations : sans avarie. Élévation : sans avarie	Réutilisables dans leur état actuel.
<u>Murs en retour</u> : ____ d° ____	<u>Murs en retour</u> : Fondations : sans avarie. Élévation : sans avarie.	____ d° ____
<u>Voûte</u> : ____ d° ____	<u>Voûte</u> : complètement effondrée	à reconstruire.
<u>Tympan</u> : ____ d° ____	<u>Tympan</u> : entièrement démolis	à reconstruire.
<u>Nature de la chaussée</u> : Empierrement		
Circulation interrompue. La circulation routière est déviée par le P.N. au Km 9,786.		


Ligne N° 11 de Lerouville - String-Wendel
P.S. route au PK 10 921

Voûte et tympans démolis Echelle 0.01 p.m.

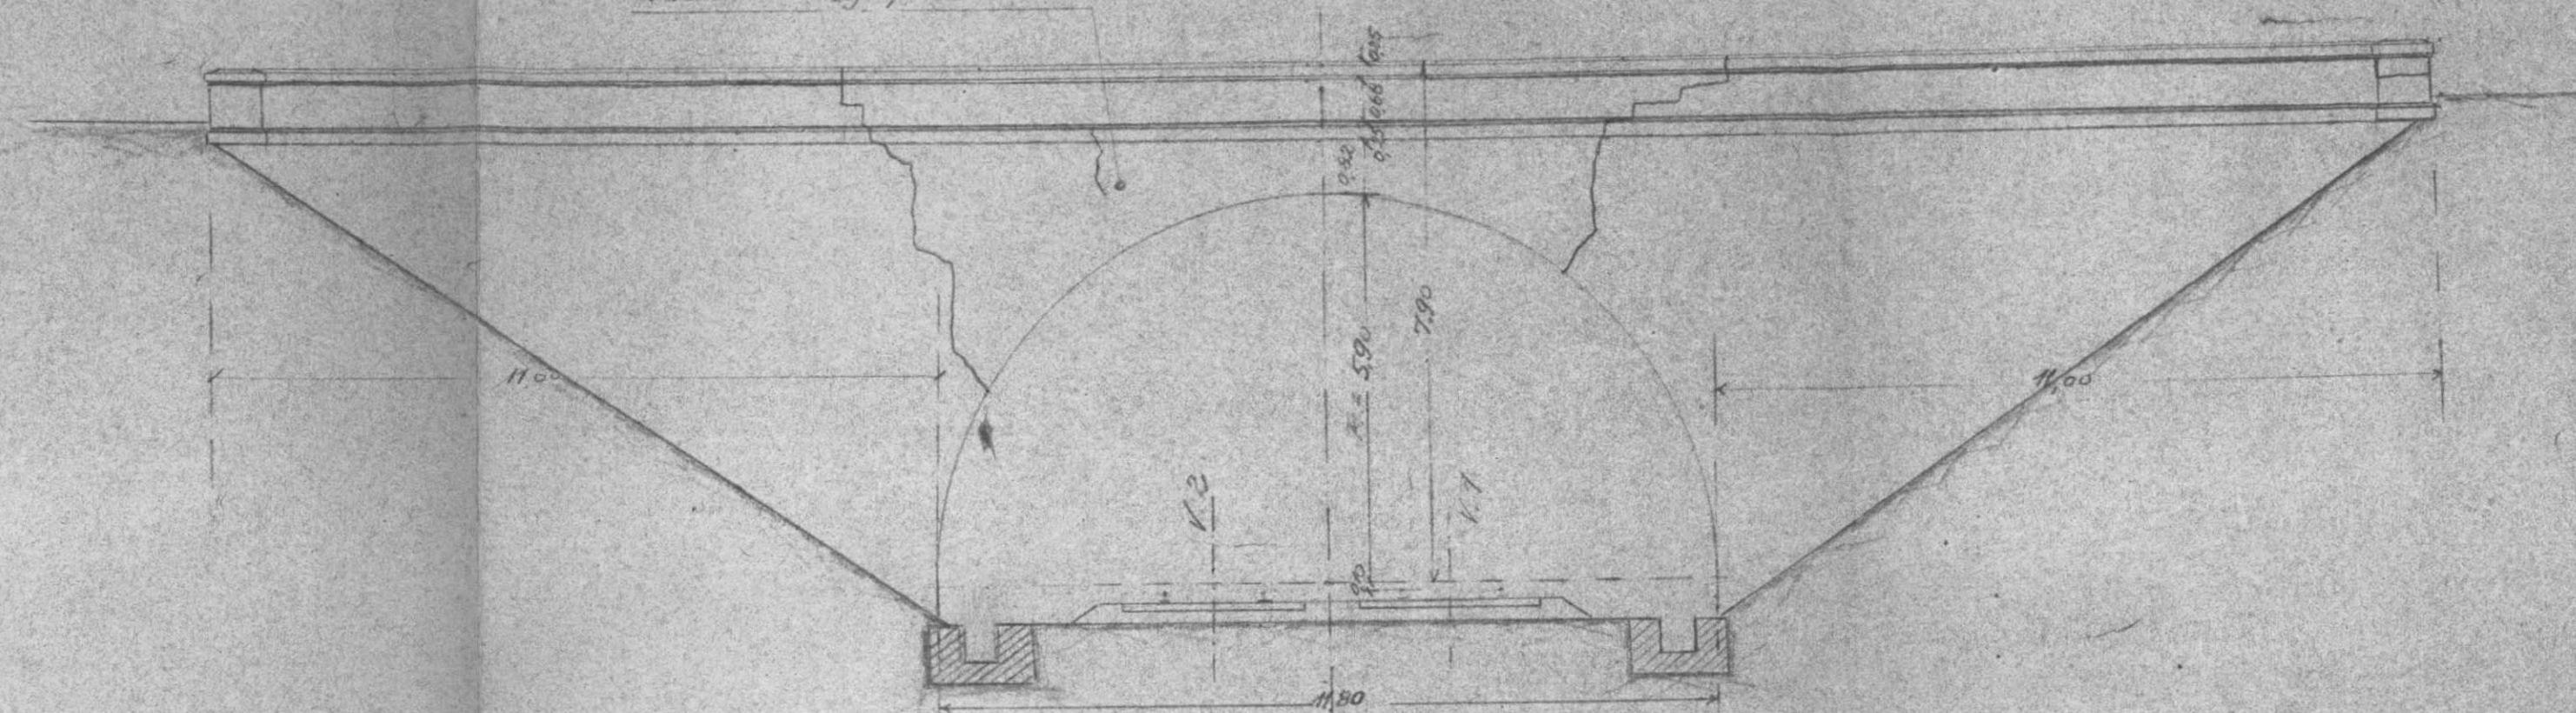


Echelle oct n.m.

Côte Benin

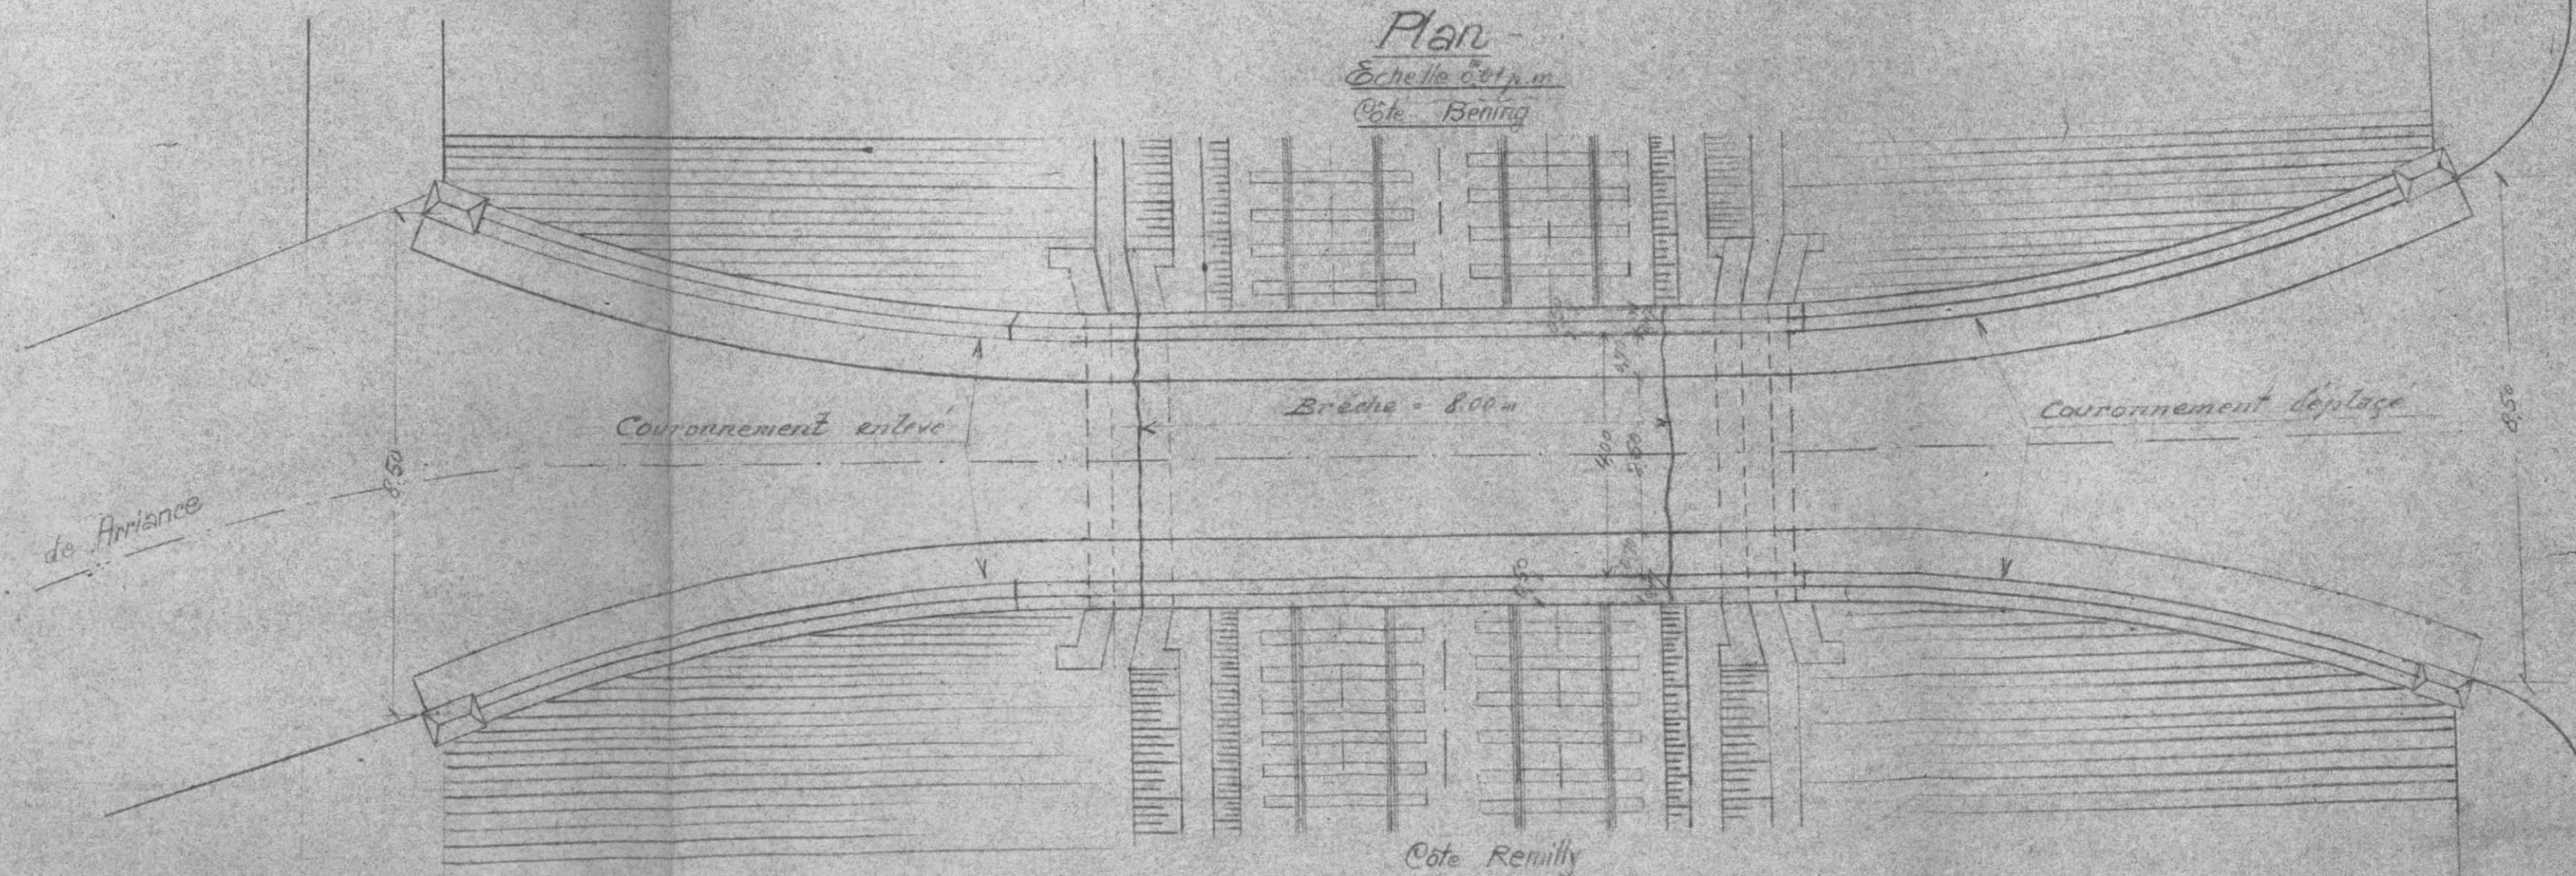


Echelle ^m 0.1 p.m.

Voûte et tympans démolis

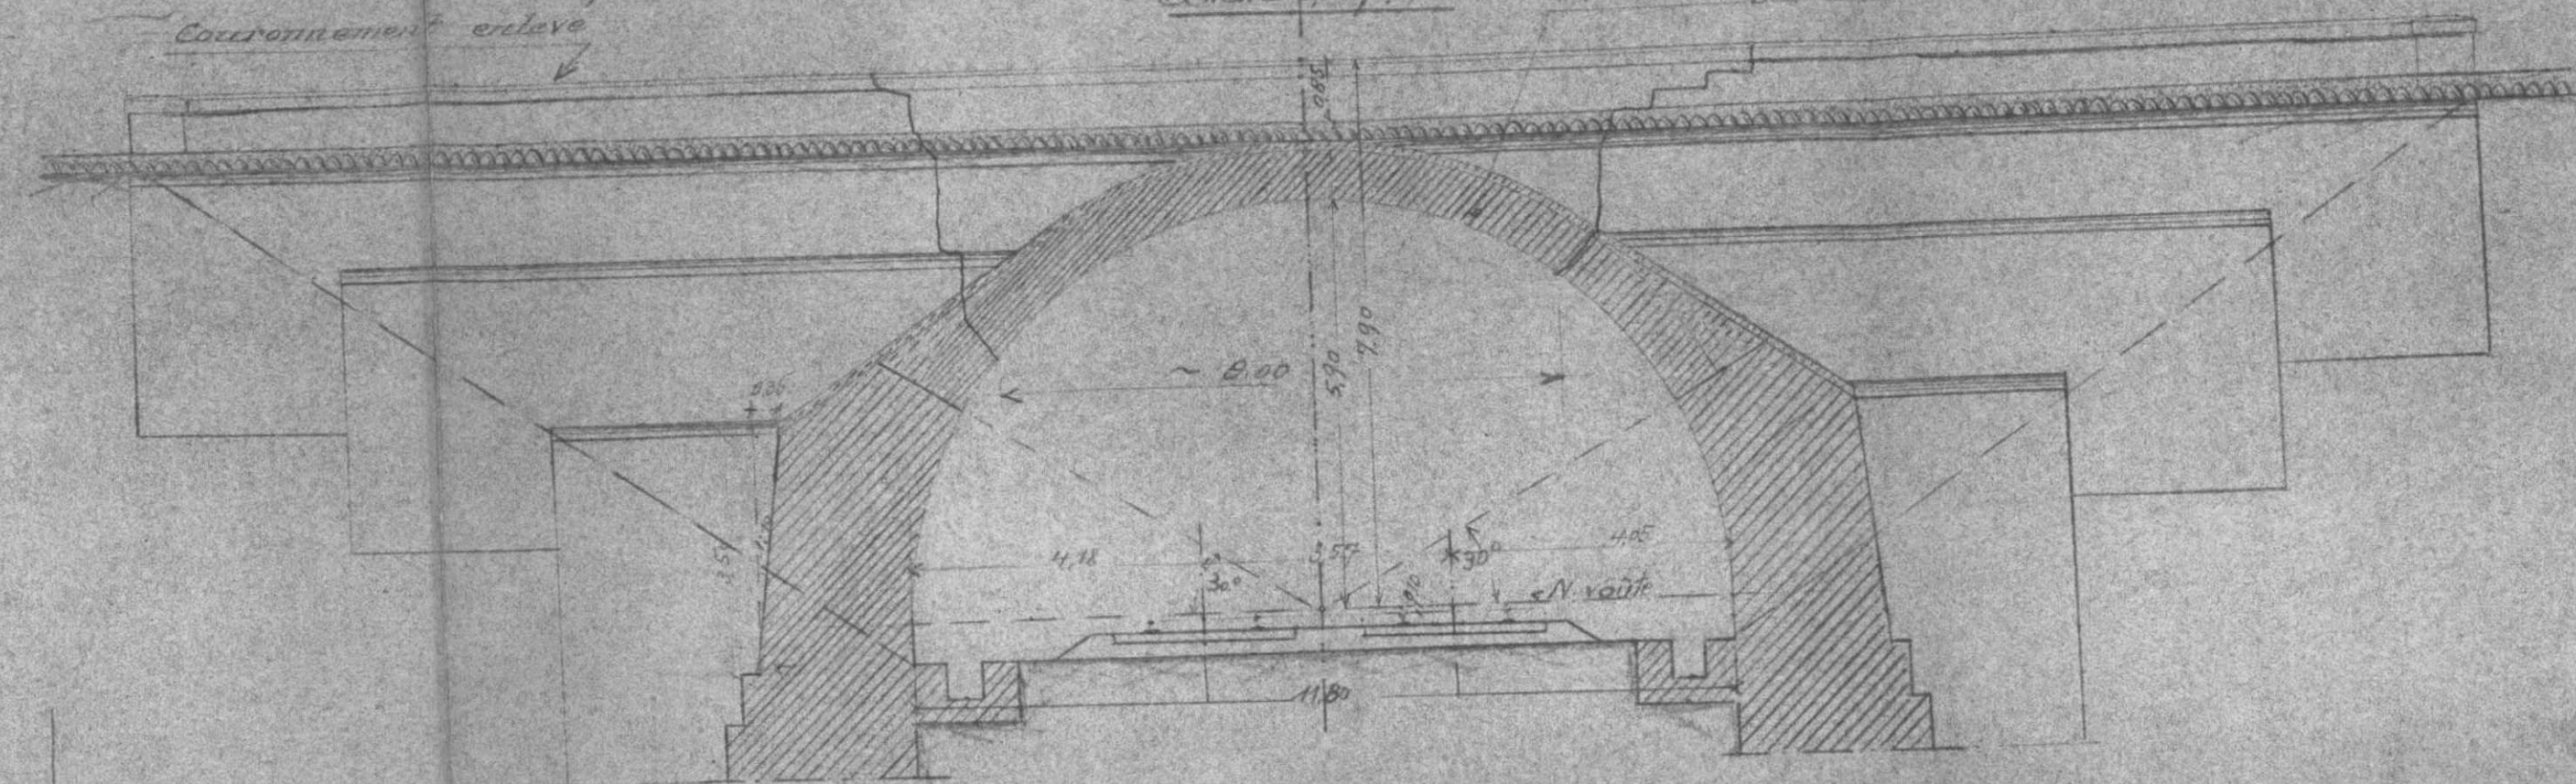

Echelle 001 p.m.

Partie démolie

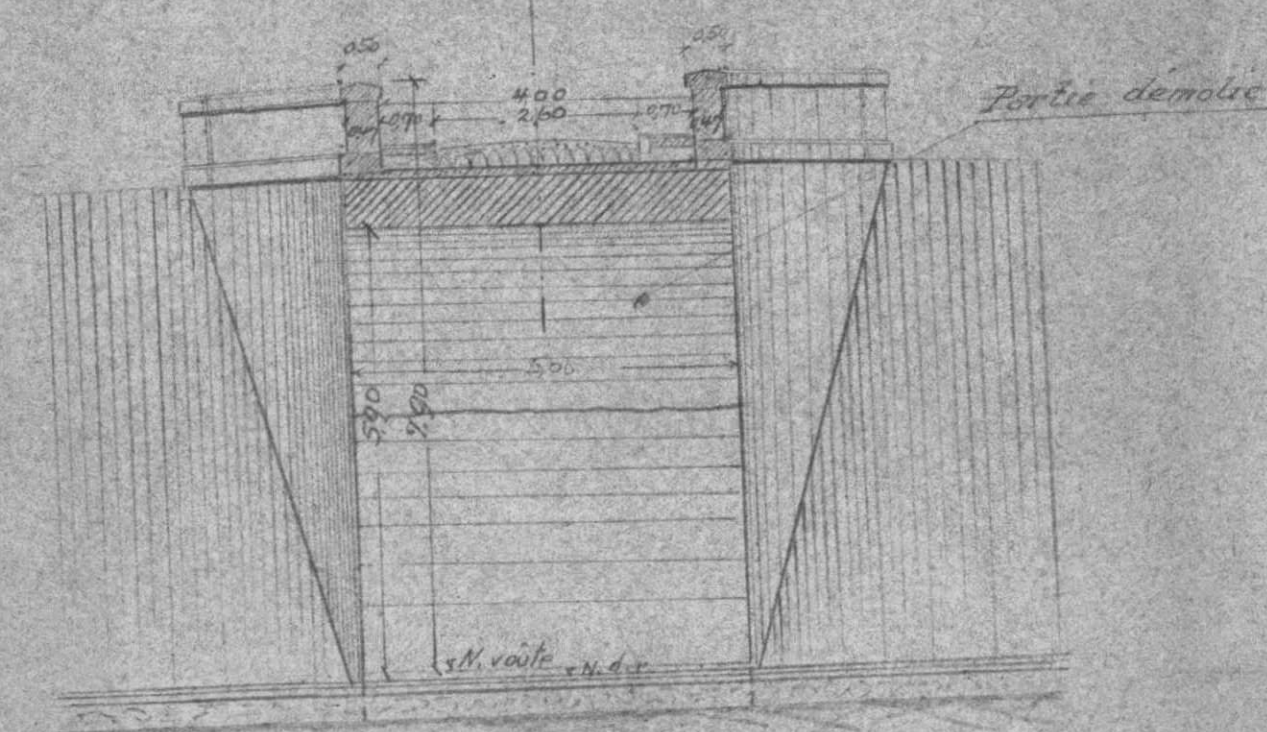

Malinvillers ..

11/11/20/4

Dossier 1



S.N.C.F.
Région EST
7^e Arrondissement


75 - 172 - 010



75 - 172 - 010



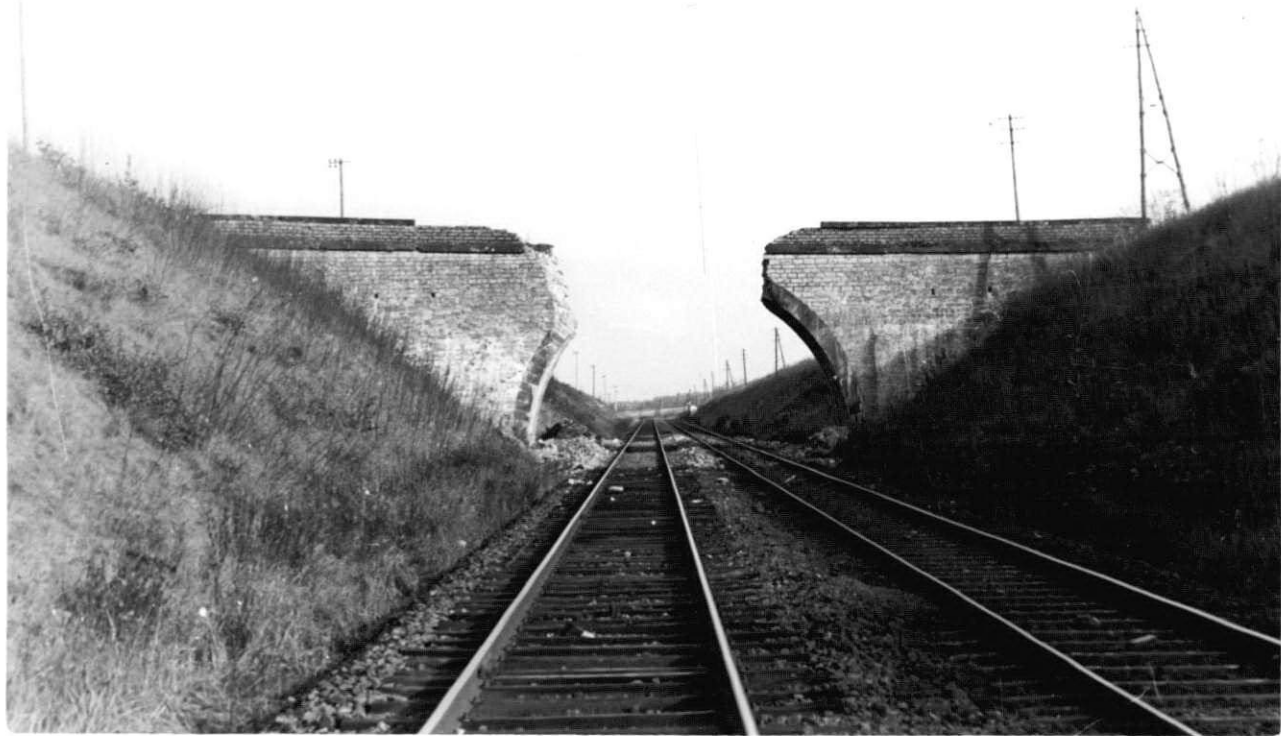

S. M. C. F.
Région ESP
7^e Arrondissement

Ligne 11 - Lignouville - Saint-Mandel

P.S. voté à Mainville

P. K. 10 321

Vue prise au mois de Novembre 1948

N^o 595
175 7-010⁹



S.N.C.F.
Région EST
7^e Arrondissement
Ligne 11. Lgrouvill
P.S. voué à Mainville

P. K. 10 mil

Vue prise en route de Nové

7^e 195
0109

75 - 172 - 010



S. H. C. F.
Région EST
7^e Arrondissement ...

Ligne 11 ... Larouville à ...

P.S. routé à Mainvilliers

K. 1000

Vue ...

595


10, 921

MLM1014

1 Une prise en Novembre 1945.

Dossier 1

1 - V.B.

FICHER DETAILLE DES DESTRUCTIONS

Ligne de Lérrouville à Stiring-Wendel

(1) P.S. de 4 m de largeur (M) (km: 10.921) en 1 arche.

Dossier { Arrêt :
N° { V. B. 75-172-010
{ V.
Tirage du 5 Mai 1945.

(1) Section de ligne, Gare, Dépôt, Atelier, etc.... Préciser la position kilométrique de l'établissement, les positions des deux extrémités pour une section de ligne.

_____ Bordereau _____


Série	N°s d'ordre	Date du dernier tirage	Série	N°s d'ordre	Date du dernier tirage	Série	N°s d'ordre	Date du dernier tirage	Série	N°s d'ordre	Date du dernier tirage	Série	N°s d'ordre	Date du dernier tirage	Série	N°s d'ordre	Date du dernier tirage
0	1	5 Mai 1945															

Pièces jointes.
 1 fiche de destruction.
 1 plan
 1 photographie

Pièces jointes.

1 fiche de destruction.
1 plan
1 photographie

P.S. de 4 m. de largeur
(M)
Km: 10.921m.

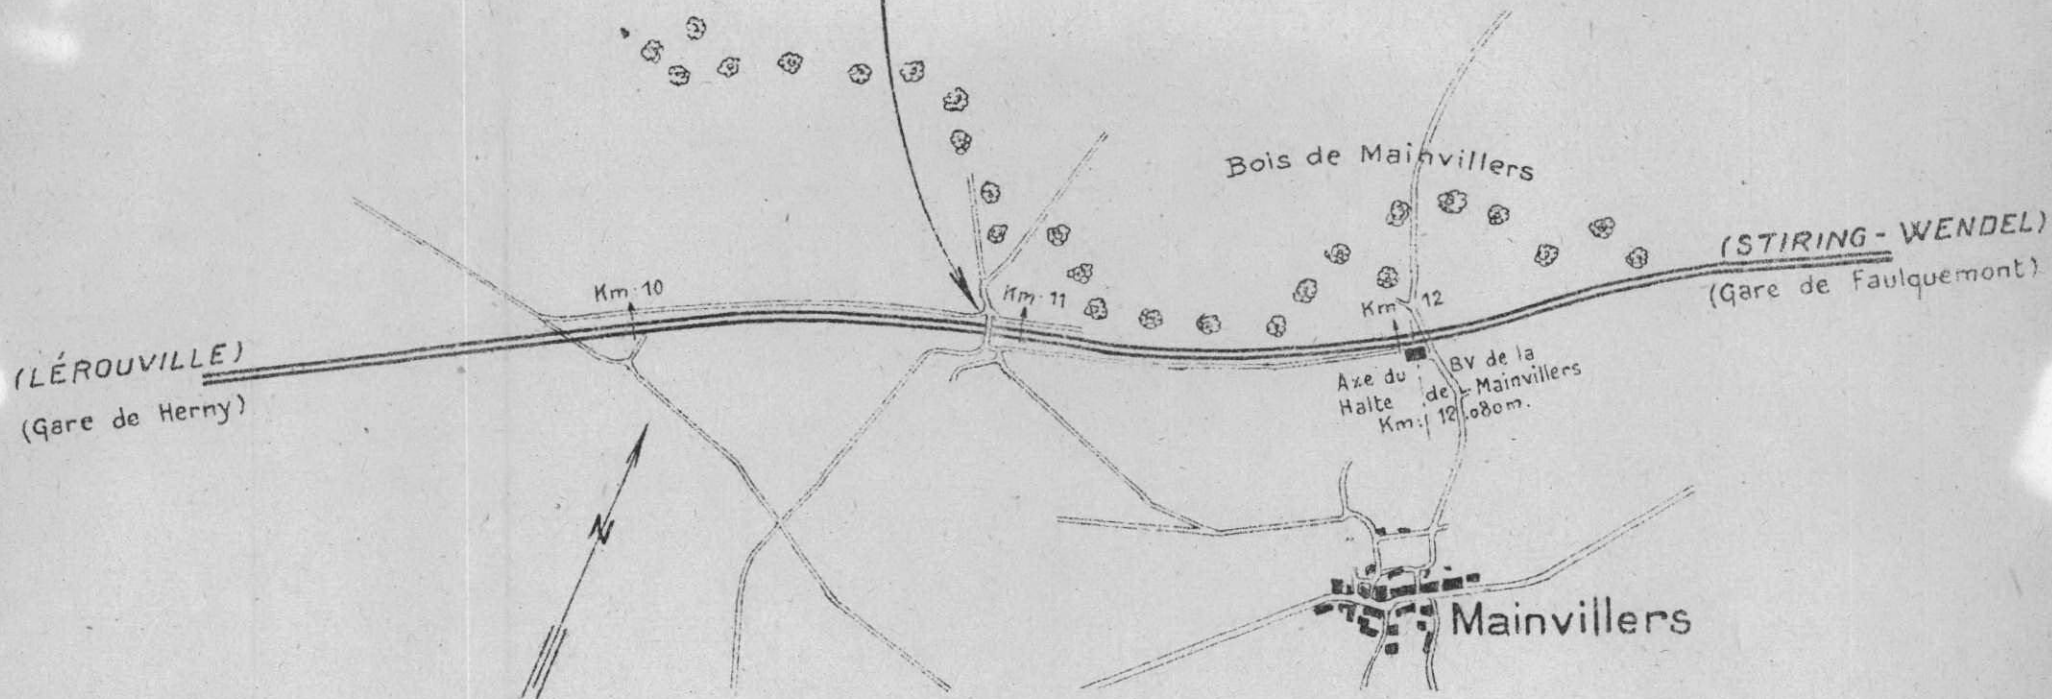

Echelle: 1/20.000

111LM 1017

Dossier 2



S. H. C. F.
Région EST
7^e Arrondissement V. B. Setz.

Ligne 11 - Lgrouville à Stirling Wendel

P.S. 4046 - Mainvillere

* 1 1

Vue prise au 1^{er} de Novembre 1918

4^e 1^{er}
610⁹

Dossier 2

S.N.C.F.

FICHE DE DESTRUCTION

OUVRAGE D'ART 0. 1
MAÇONNERIE - ~~B.A.~~
METAL - ~~POUTRELLES ENROBÉES.~~

1 - V.B.

7^e. Arrondissement.

Section 75

District 752

Ligne de LÉROUVILLE A STIRING.WENDEL (km: 10,921)

P.S. de 4,00 m de largeur (chaussée de 2,60 m)

à la traversée des voies principales

Denomination courante

er 1 { arches { ~~plein centre~~
~~avec de poutres~~
~~etc~~ } ouverture: 11,80 m flèche 5,90 m
{ ~~lignes~~ ~~indépendantes~~ ~~droites~~ ~~bew. string~~
~~solidaires~~ ~~hauteur variable~~ ~~etc~~ } ~~perforé~~


Dossier : Arrêt :
du Pièce : VB : 75 - 172 - 010.
N° : V.
Tirage du : 5 Mai 1945.

 $(\text{mod } Q \text{ recto})$


Caractéristiques de l'ouvrage 1	Nature et importance des avaries (repérées sur le croquis annexé.) 2	Avis sur la réparation. Réutilisation. 3
<u>Piédroits</u> : Maçonnerie de moellons avec parements vus en moellons assisés.	<u>Piédroits</u> : Fondations : sans avarie. Élévation : sans avarie	Réutilisables dans leur état actuel.
<u>Murs en retour</u> : ____ d° ____	<u>Murs en retour</u> : Fondations : sans avarie. Élévation : sans avarie.	____ d° ____
<u>Voûte</u> : ____ d° ____	<u>Voûte</u> : complètement effondrée	à reconstruire.
<u>Tympan</u> : ____ d° ____	<u>Tympan</u> : entièrement démolis	à reconstruire.
<u>Nature de la chaussée</u> : Empierrement		
Circulation interrompue. La circulation routière est déviée par le P.N. au Km 9,786.		

Region Est
 N° 75 - 172 - 010
 Ligne N° 11 de Lerouville - Stiring-Wendel
 P.S. voûte au P.K. 10.921


Elevation
 Voûte et tympans démolis
 Echelle 001 p.m.

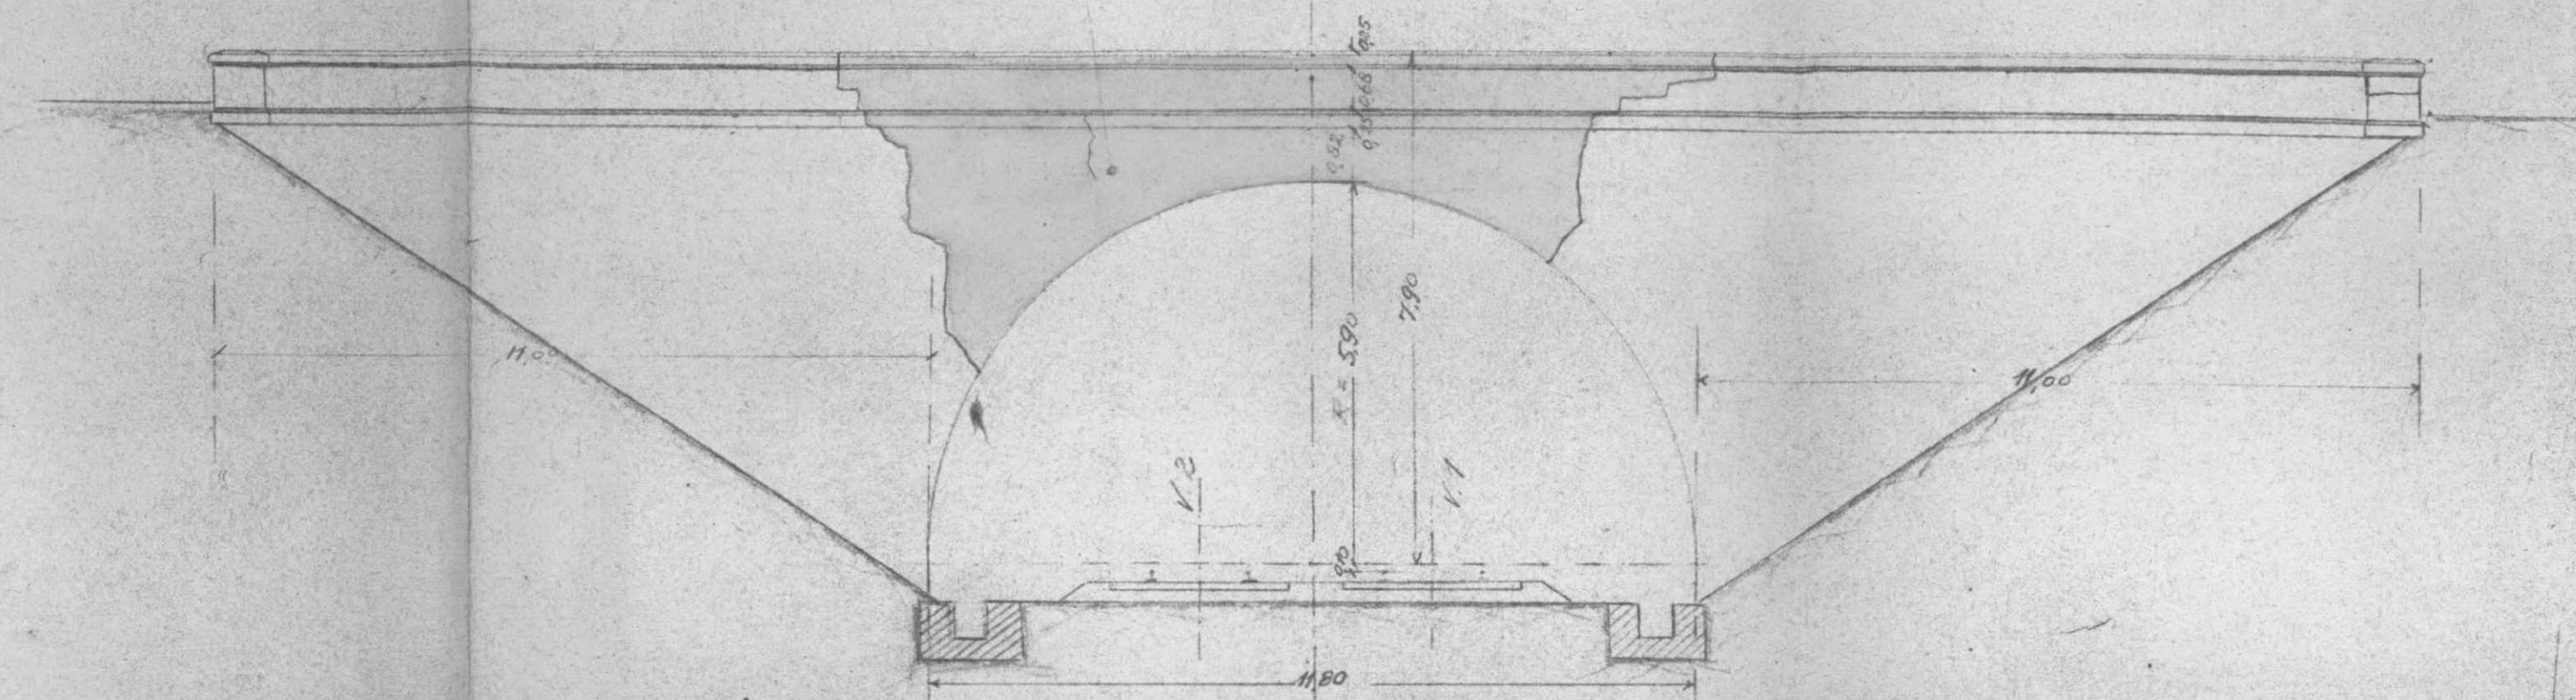


Plan
 Echelle 001 p.m.
 Côté Benning

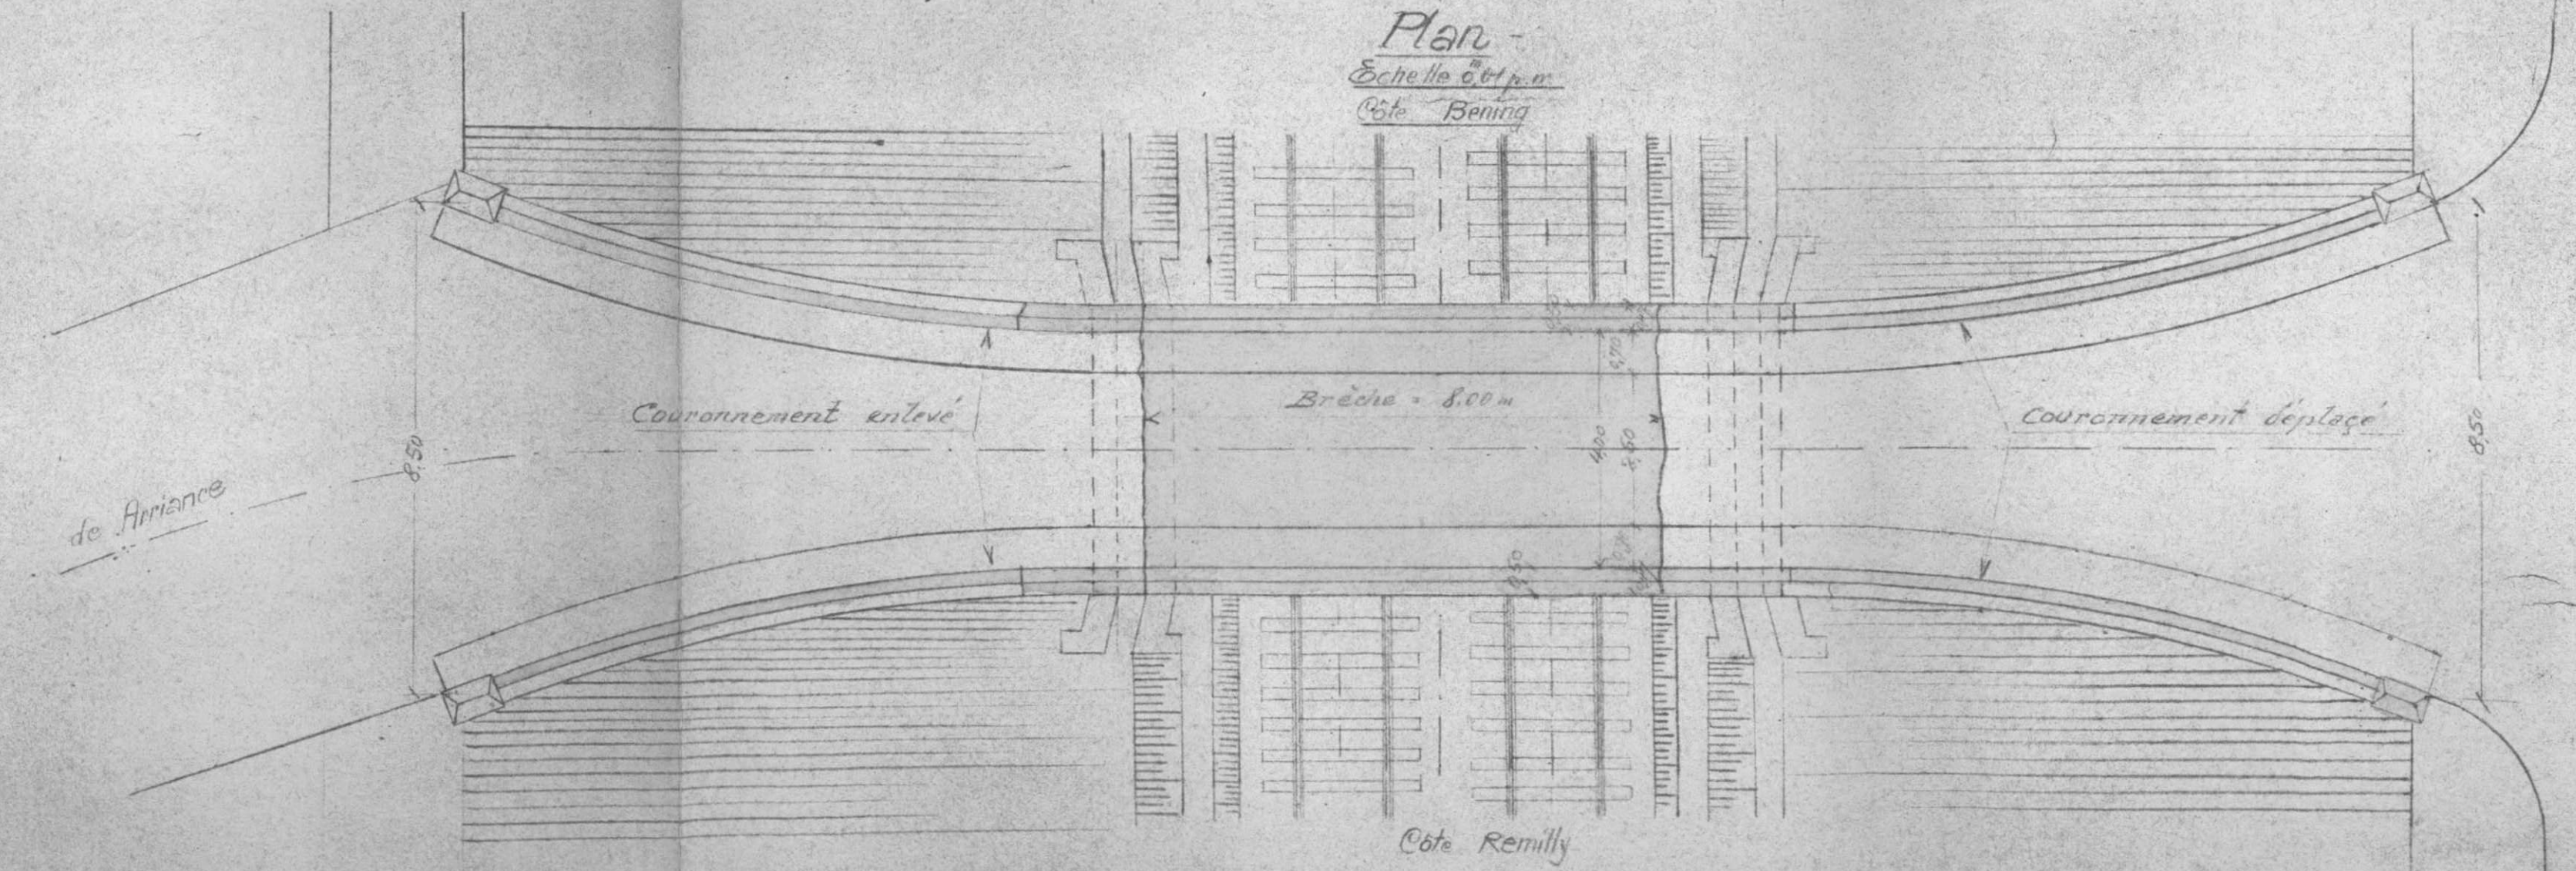

Coupe longitudinale
 Echelle 001 p.m.
 Voûte et tympans démolis

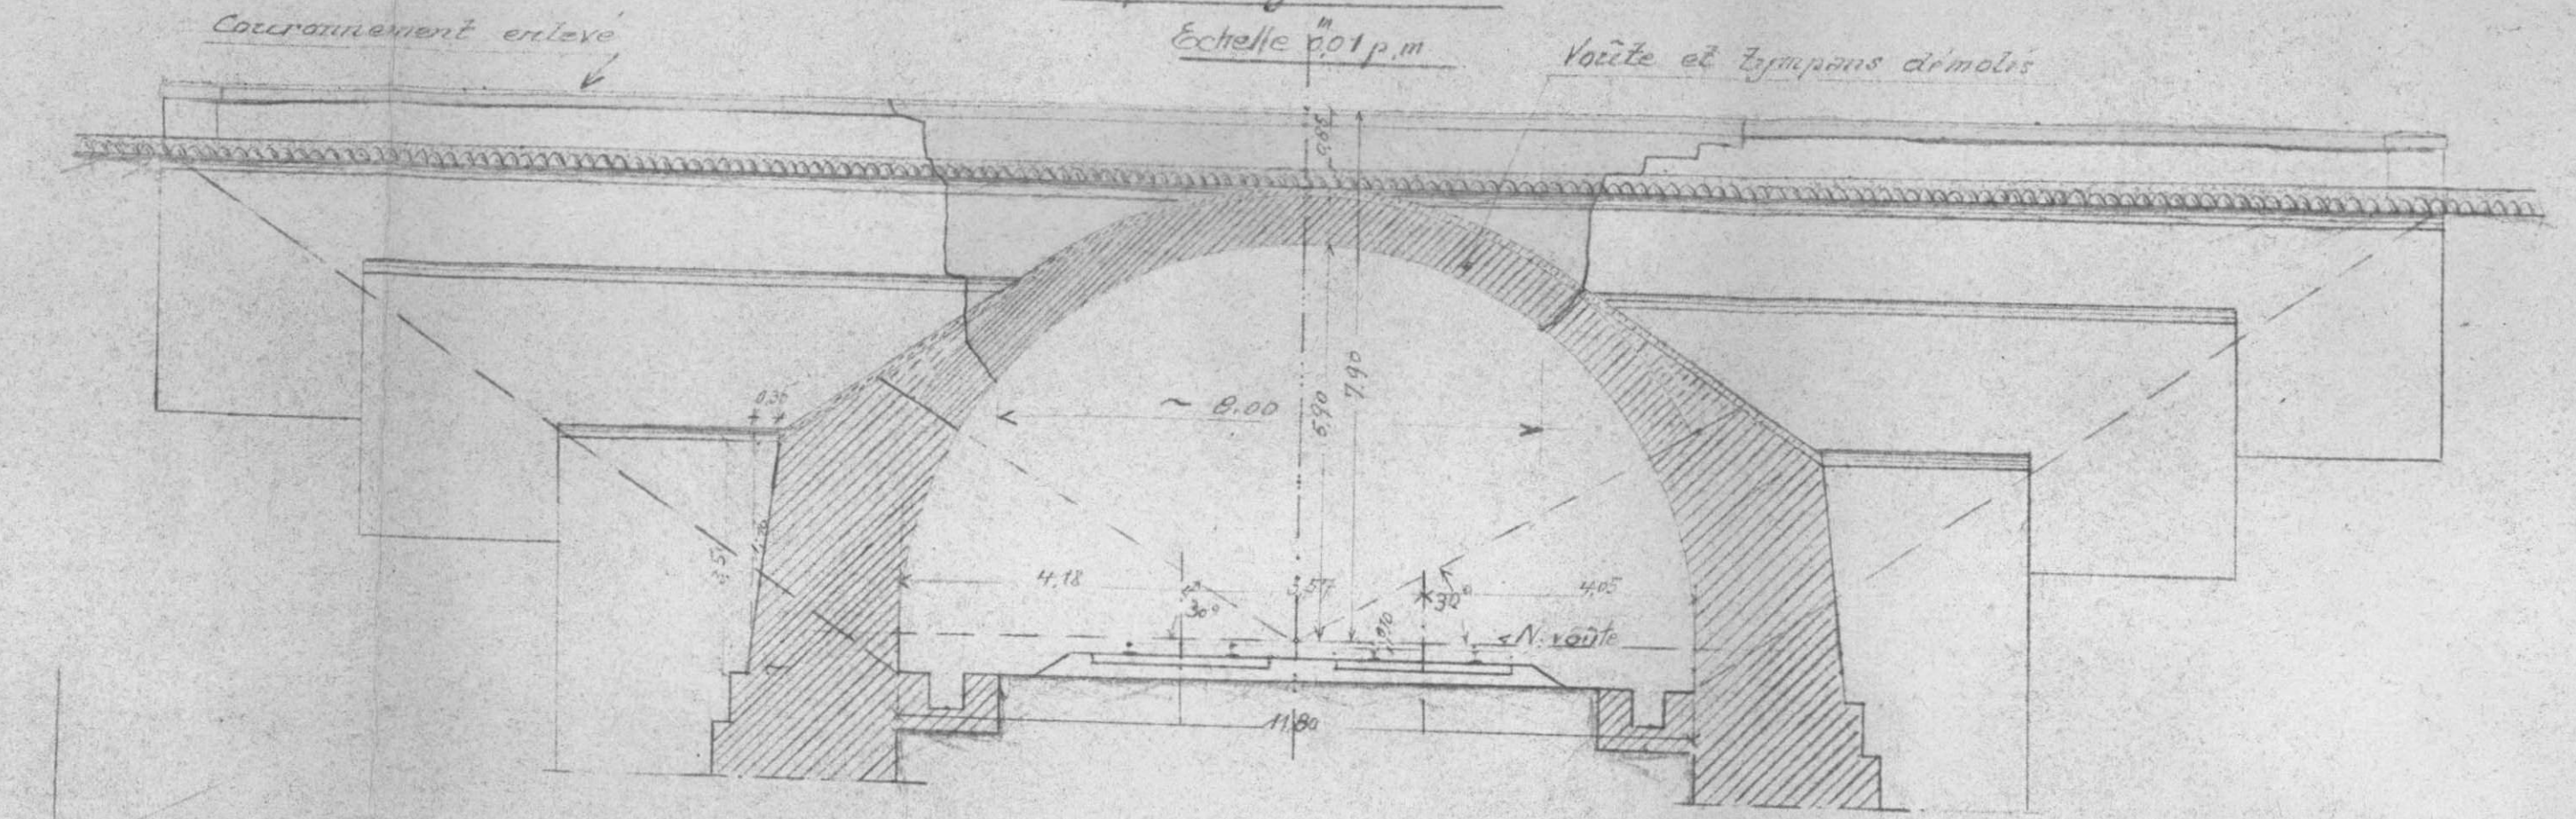

Coupe transversale
 Echelle 001 p.m.

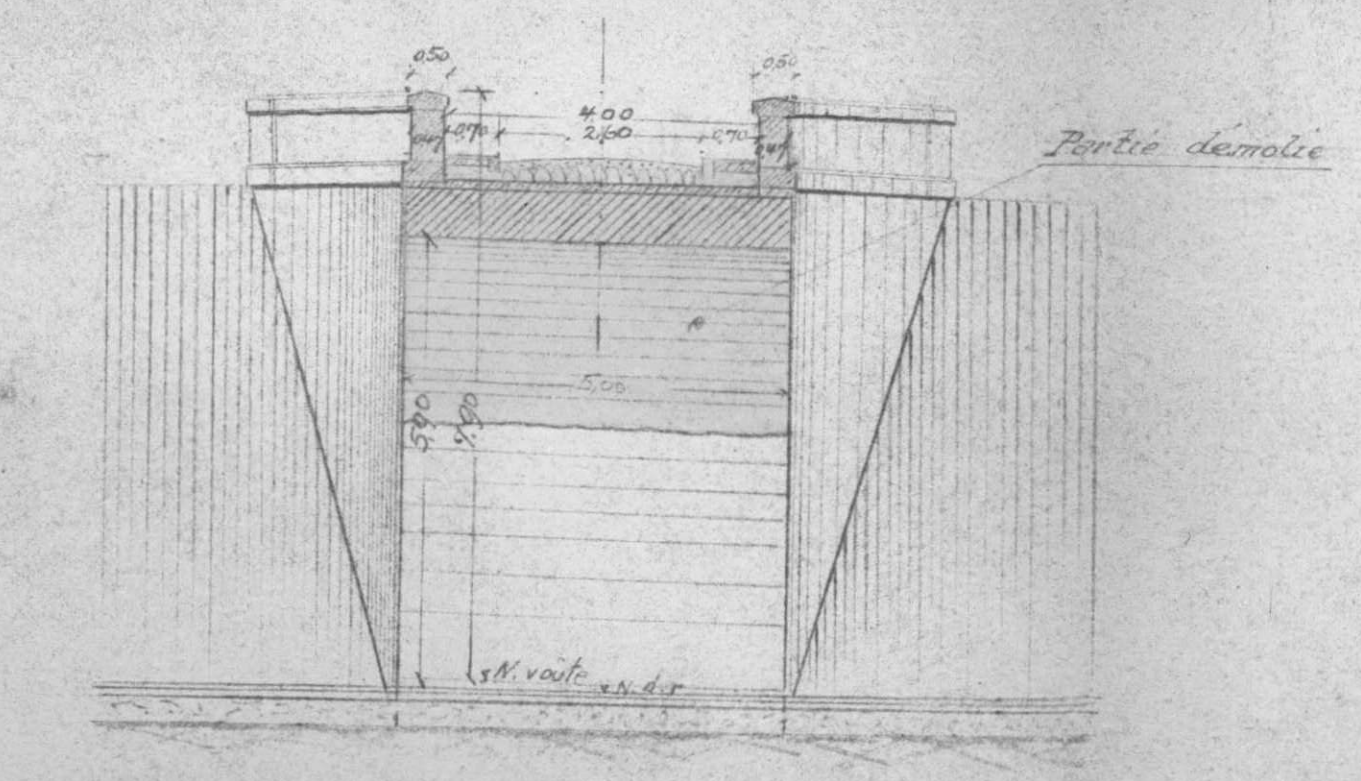

St. Meinwillers

1 - V.B.
7^e Arrondissement
Section 75
District 752

Ligne de Lérrouville à Stiring-Wendel . . .

(1) P.S. de 4 m. de largeur (M) km: 10.921,
en 1 arche.

Dossier { Arrêt :
N° { V.B. 75-172-010
{ V.
Tirage du 5 Mai 1945.

(1) Section de ligne, Gare, Dépôt, Atelier, etc.... Préciser la position kilométrique de l'établissement, les positions des deux extrémités pour une section de ligne.


Série	N°s d'ordre	Date du dernier tirage	Série	N°s d'ordre	Date du dernier tirage	Série	N°s d'ordre	Date du dernier tirage	Série	N°s d'ordre	Date du dernier tirage	Série	N°s d'ordre	Date du dernier tirage	Série	N°s d'ordre	Date du dernier tirage
0	1	5 Mai 1945															

Pièces jointes.
1 fiche de destruction.
1 plan
1 photographie

Pièces jointes.

1 fiche de destruction.
1 plan
1 photographie

P.S. de 4 m. de largeur
(M)
Km: 10.921m.

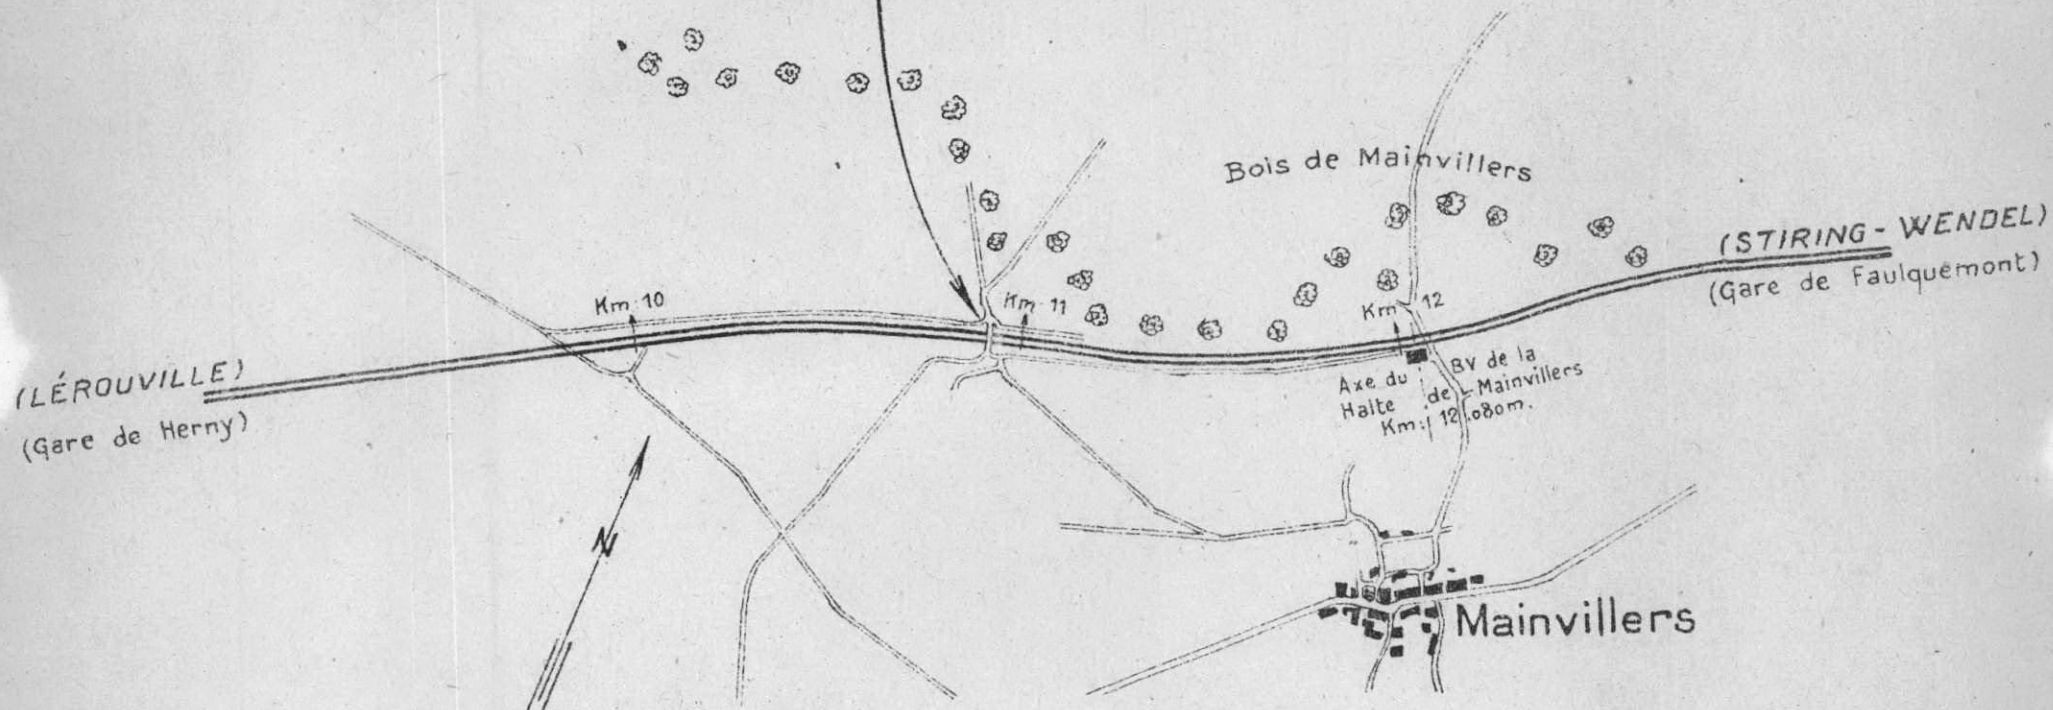

1114150/4

Dossier 3



Dossier 3

S.N.C.F.

FICHE DE DESTRUCTION

 OUVRAGE D'ART 0. 1
 MAÇONNERIE - B.A.
 METAL - ~~POUTRELLES ENROBÉES.~~

1 - V.B.

 7^e Arrondissement
 Section 75
 District 752

 Ligne de LÉROUVILLE A STIRING.WENDEL (km. 10,981)
 P.S. de 4,00 m. de largeur (chaussée de 2,60 m)
 à la traversée des voies principales
 Dénomination courante :

 et 1 {

{ plein cintre
 { ~~à~~ de ponce
 { ~~etc.~~

 ouverture : 11,80 m flèche 5,90 m

 { ~~indépendantes~~
 { solitaires

 { ~~deux~~
 { hauteur variable

 { bow string
 { ~~etc.~~

 { ~~portant~~

m.


 Dossier { Arrt.
 ou Pièce { V.B : 75 - 172 - 010.
 N° { V.
 Tirage du 5 Mai 1945.

(mod. 0 rectu)


Caractéristiques de l'ouvrage 1	Nature et importance des avaries (repérées sur le croquis annexe.) 2	Avis sur {refection, réutilisation. 3
<u>Piédroits</u> : Maçonnerie de moellons avec parements vis en moellons assisés.	<u>Piédroits</u> : Fondations : sans avarie. Élévation : sans avarie	Réutilisables dans leur état actuel.
<u>Murs en retour</u> : ____ d° ____	<u>Murs en retour</u> : Fondations : sans avarie. Élévation : sans avarie.	____ d° ____
<u>Voûte</u> : ____ d° ____	<u>Voûte</u> : complètement effondrée	à reconstruire.
<u>Tympan</u> : ____ d° ____	<u>Tympan</u> : entièrement démoli	à reconstruire.
<u>Nature de la chaussée</u> : Empierrement		
Circulation interrompue. La circulation routière est déviée par le P.N. au Km 9,786.		

P. S. route au P.K. 10921


Echelle 001^m p.m.

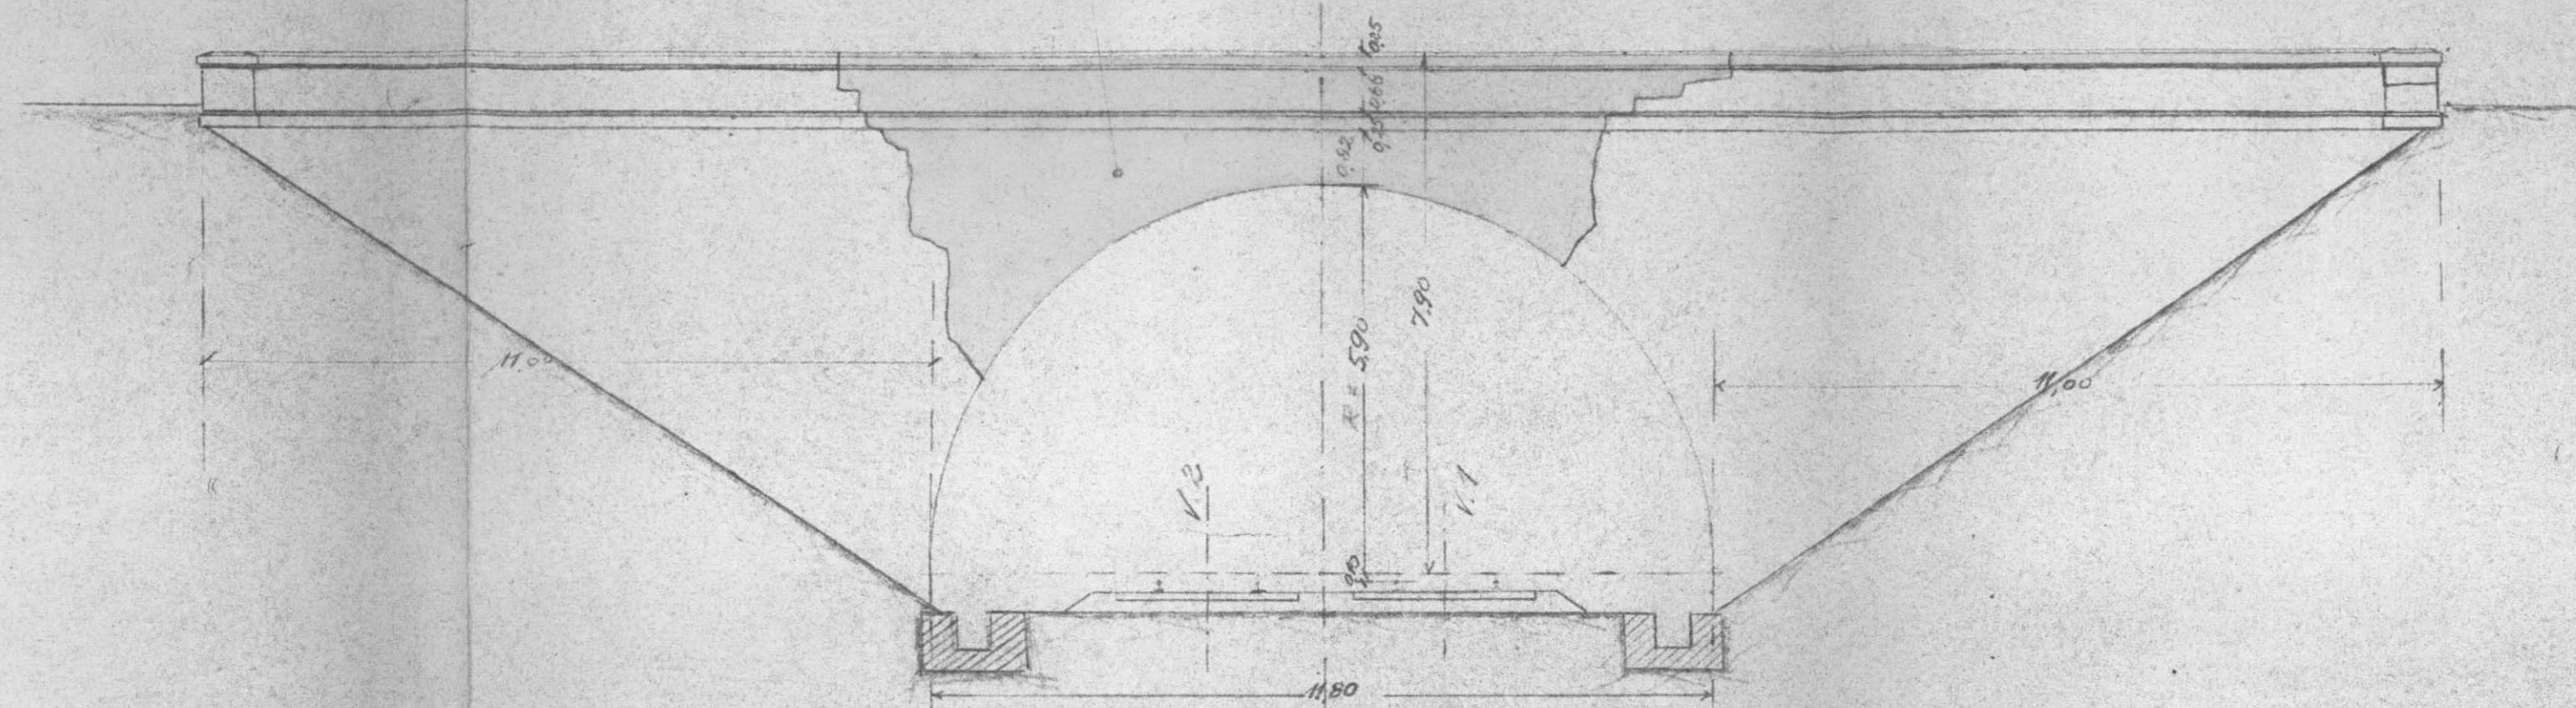


Cote Bering

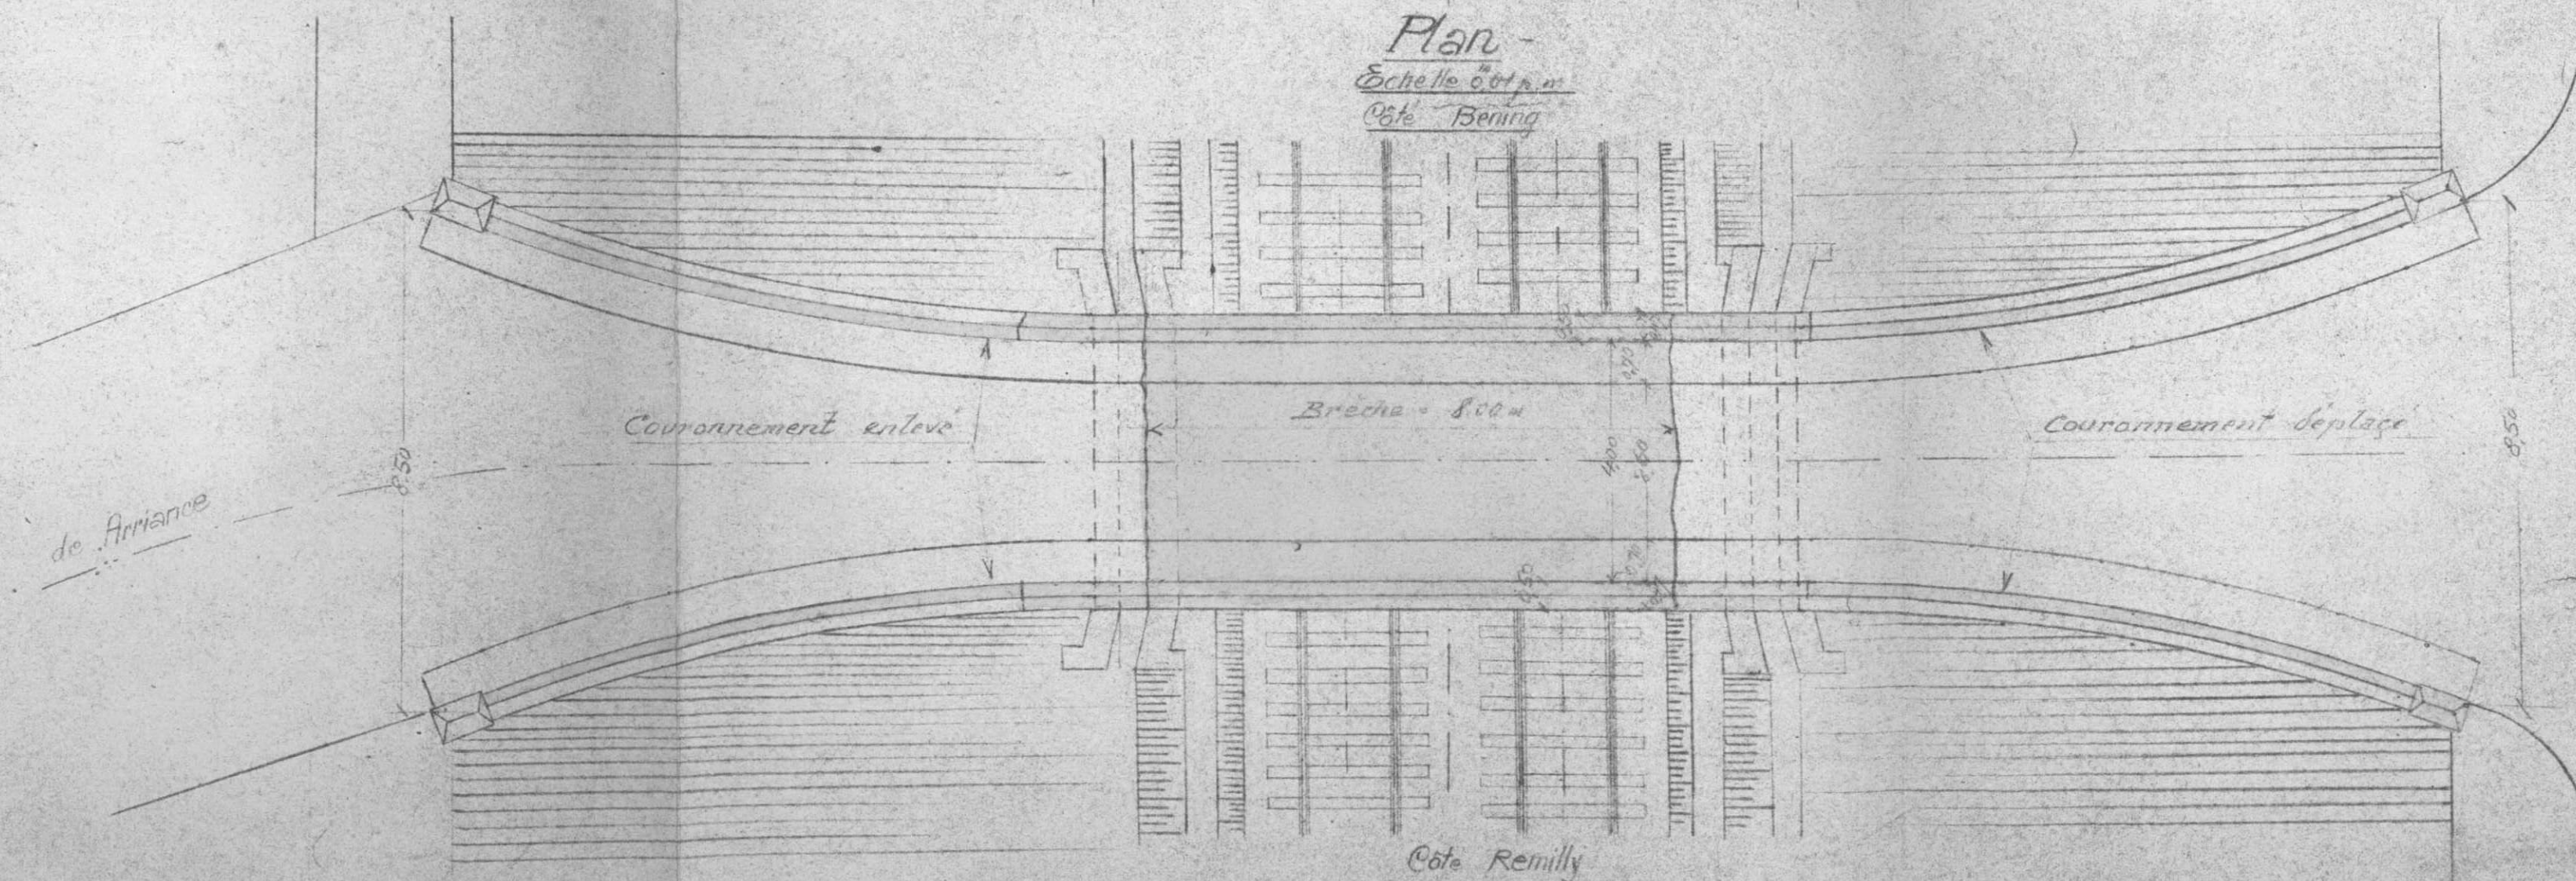

Voûte et Tympan démolis

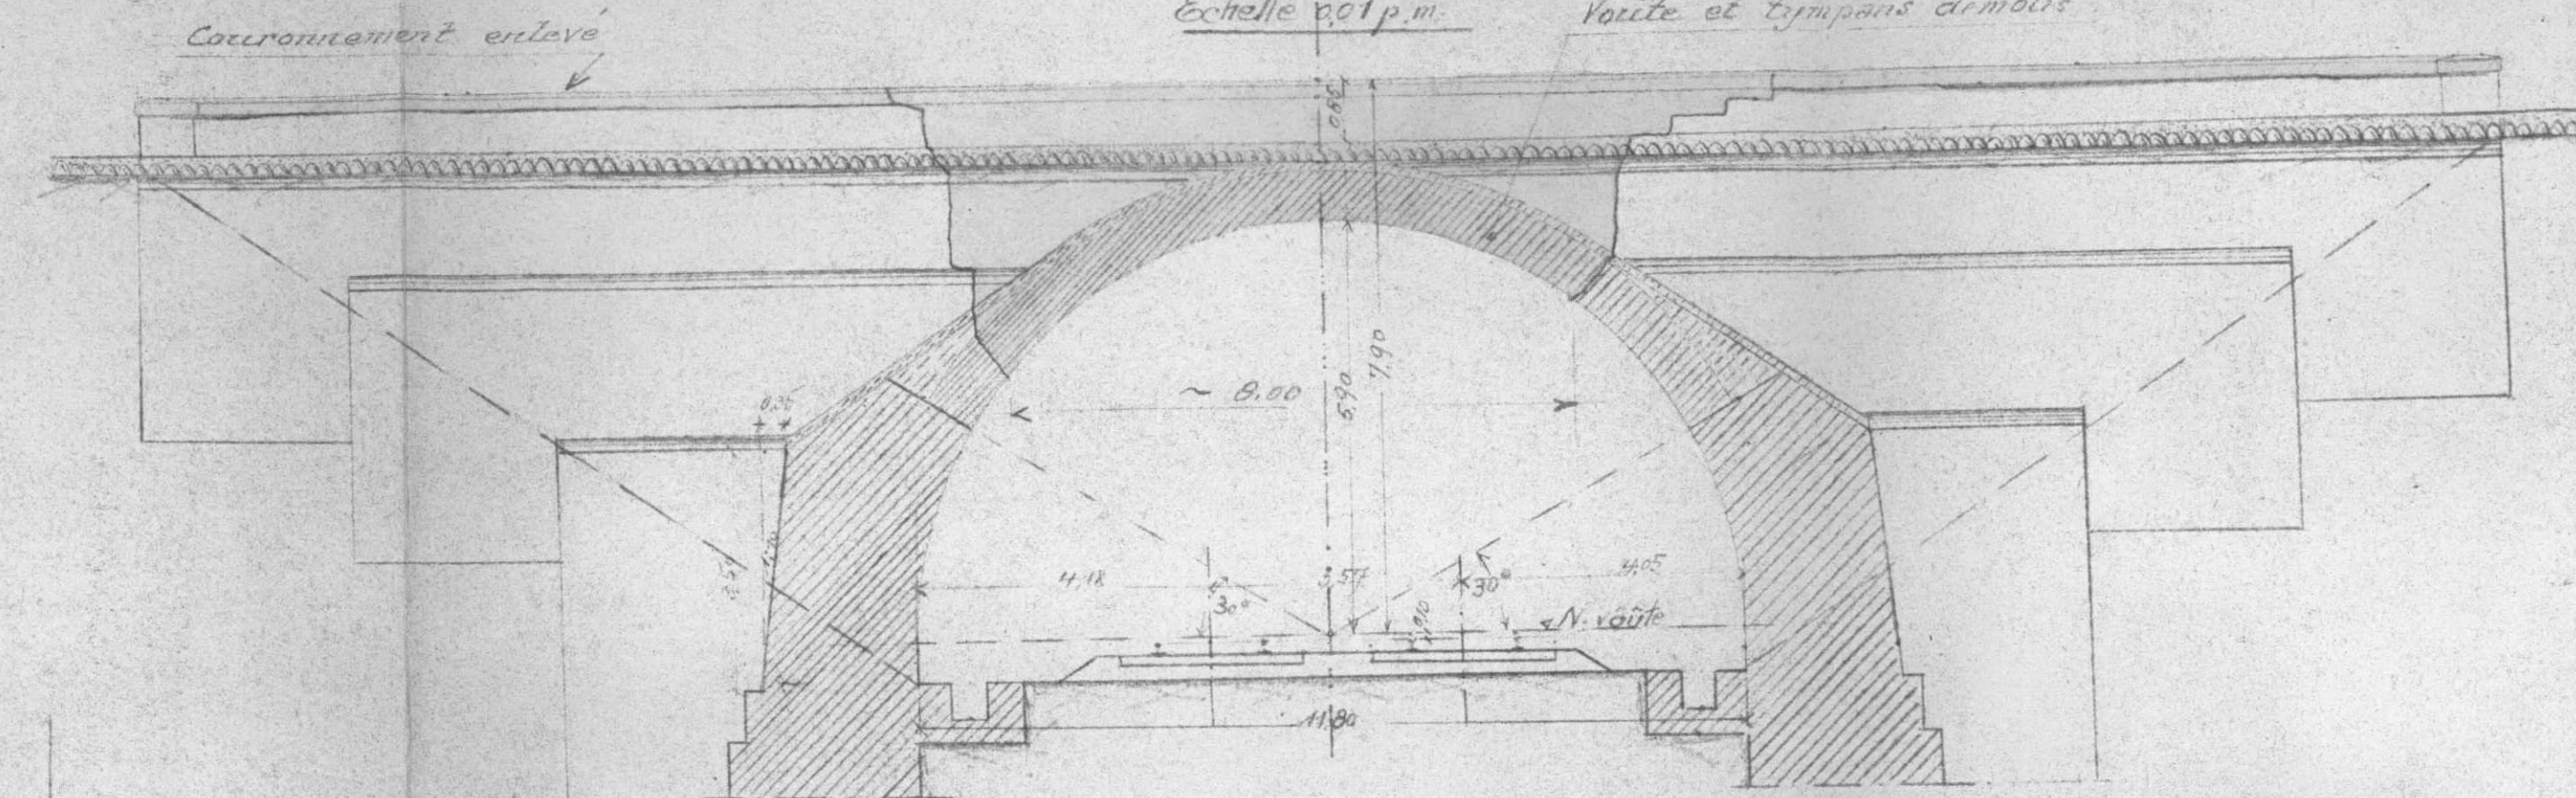

Echelle 0,01 p.m.

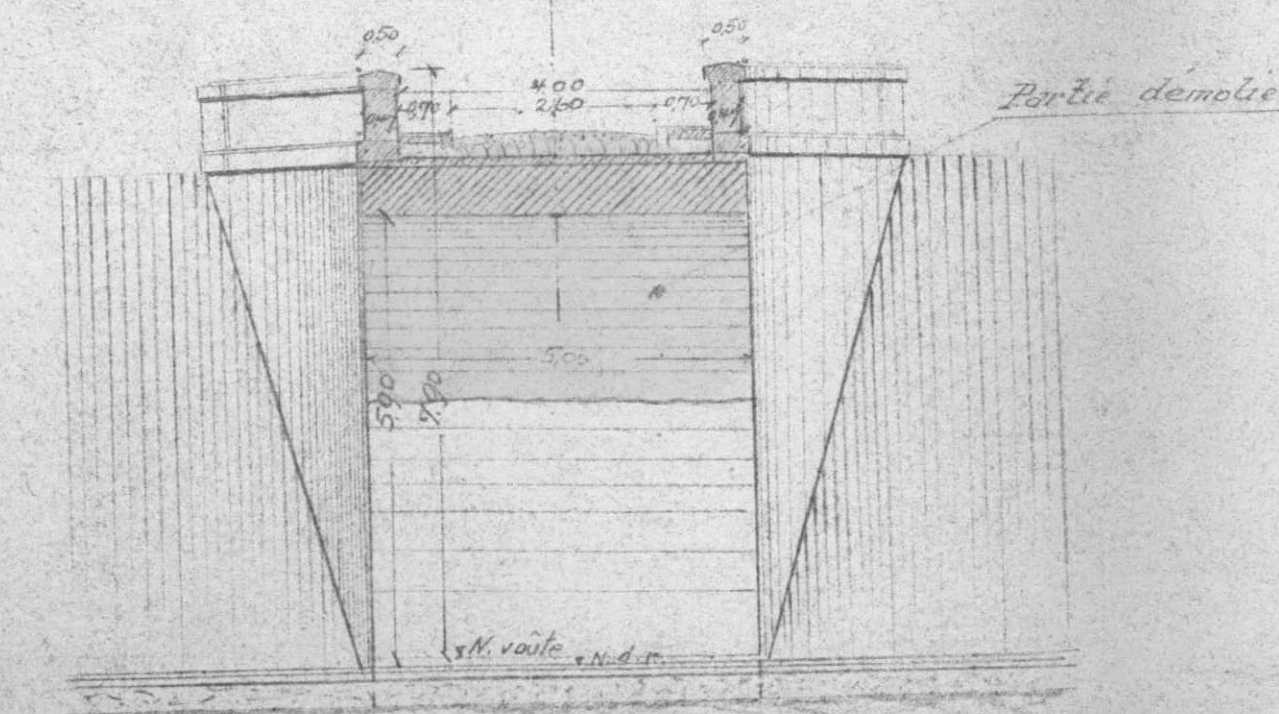

2. Mainvillere