

11/11/11/8

11125131

2 exemplaires à S. C. V. le 16 Mai 1945
1 d° à VBr le — d° —
1 d° à O. A. le — d° —
3 d° à Arr^{dt} le 31 Mai 1945
1 d° à VBe le 16 Mai 1945.

2 photos adressées le 21 Juin 1946.

page 47¹³

1713

76 Metz à Bâle-Salins.

557

P.S. de 6^m,00 de largeur. Km 2,684

N° des photos	Désignation des photos	SCV R. O. P. ET Arrond ^s								Minute		Plaque	Tél. auto	Observations
		1	2	3	4	5	6	7	8	9	10			
1	Vue prise au mois de septembre 1945													
2	- - - - -													

S.N.C.F.

1. V.B.

7^e Arrondissement

Section 73

District 732

FICHER DETAILLE DES DESTRUCTIONS

Ligne de Château Salins à Metz

(1) P.S. de 6m. de largeur (T.M.) (Km. 2.684)
en 1 travée. (Chemin rural)

Dossier { Arrt. :
V.B. : 73-099-00268.
N° :
V. :
Tirage du 20 Mars 1945


(1) Section de ligne, Gare, Dépôt, Atelier, etc.... Préciser la position kilométrique de l'établissement, les positions des deux extrémités pour une section de ligne.

____ Bordereau ____

Série	N°s d'ordre	Date du dernier tirage	Série	N°s d'ordre	Date du dernier tirage	Série	N°s d'ordre	Date du dernier tirage	Série	N°s d'ordre	Date du dernier tirage	Série	N°s d'ordre	Date du dernier tirage	Série	N°s d'ordre	Date du dernier tirage
0	1	20 Mars 45															

Pièces jointes.

1 fiche de destruction.
1 plan
2 photographies

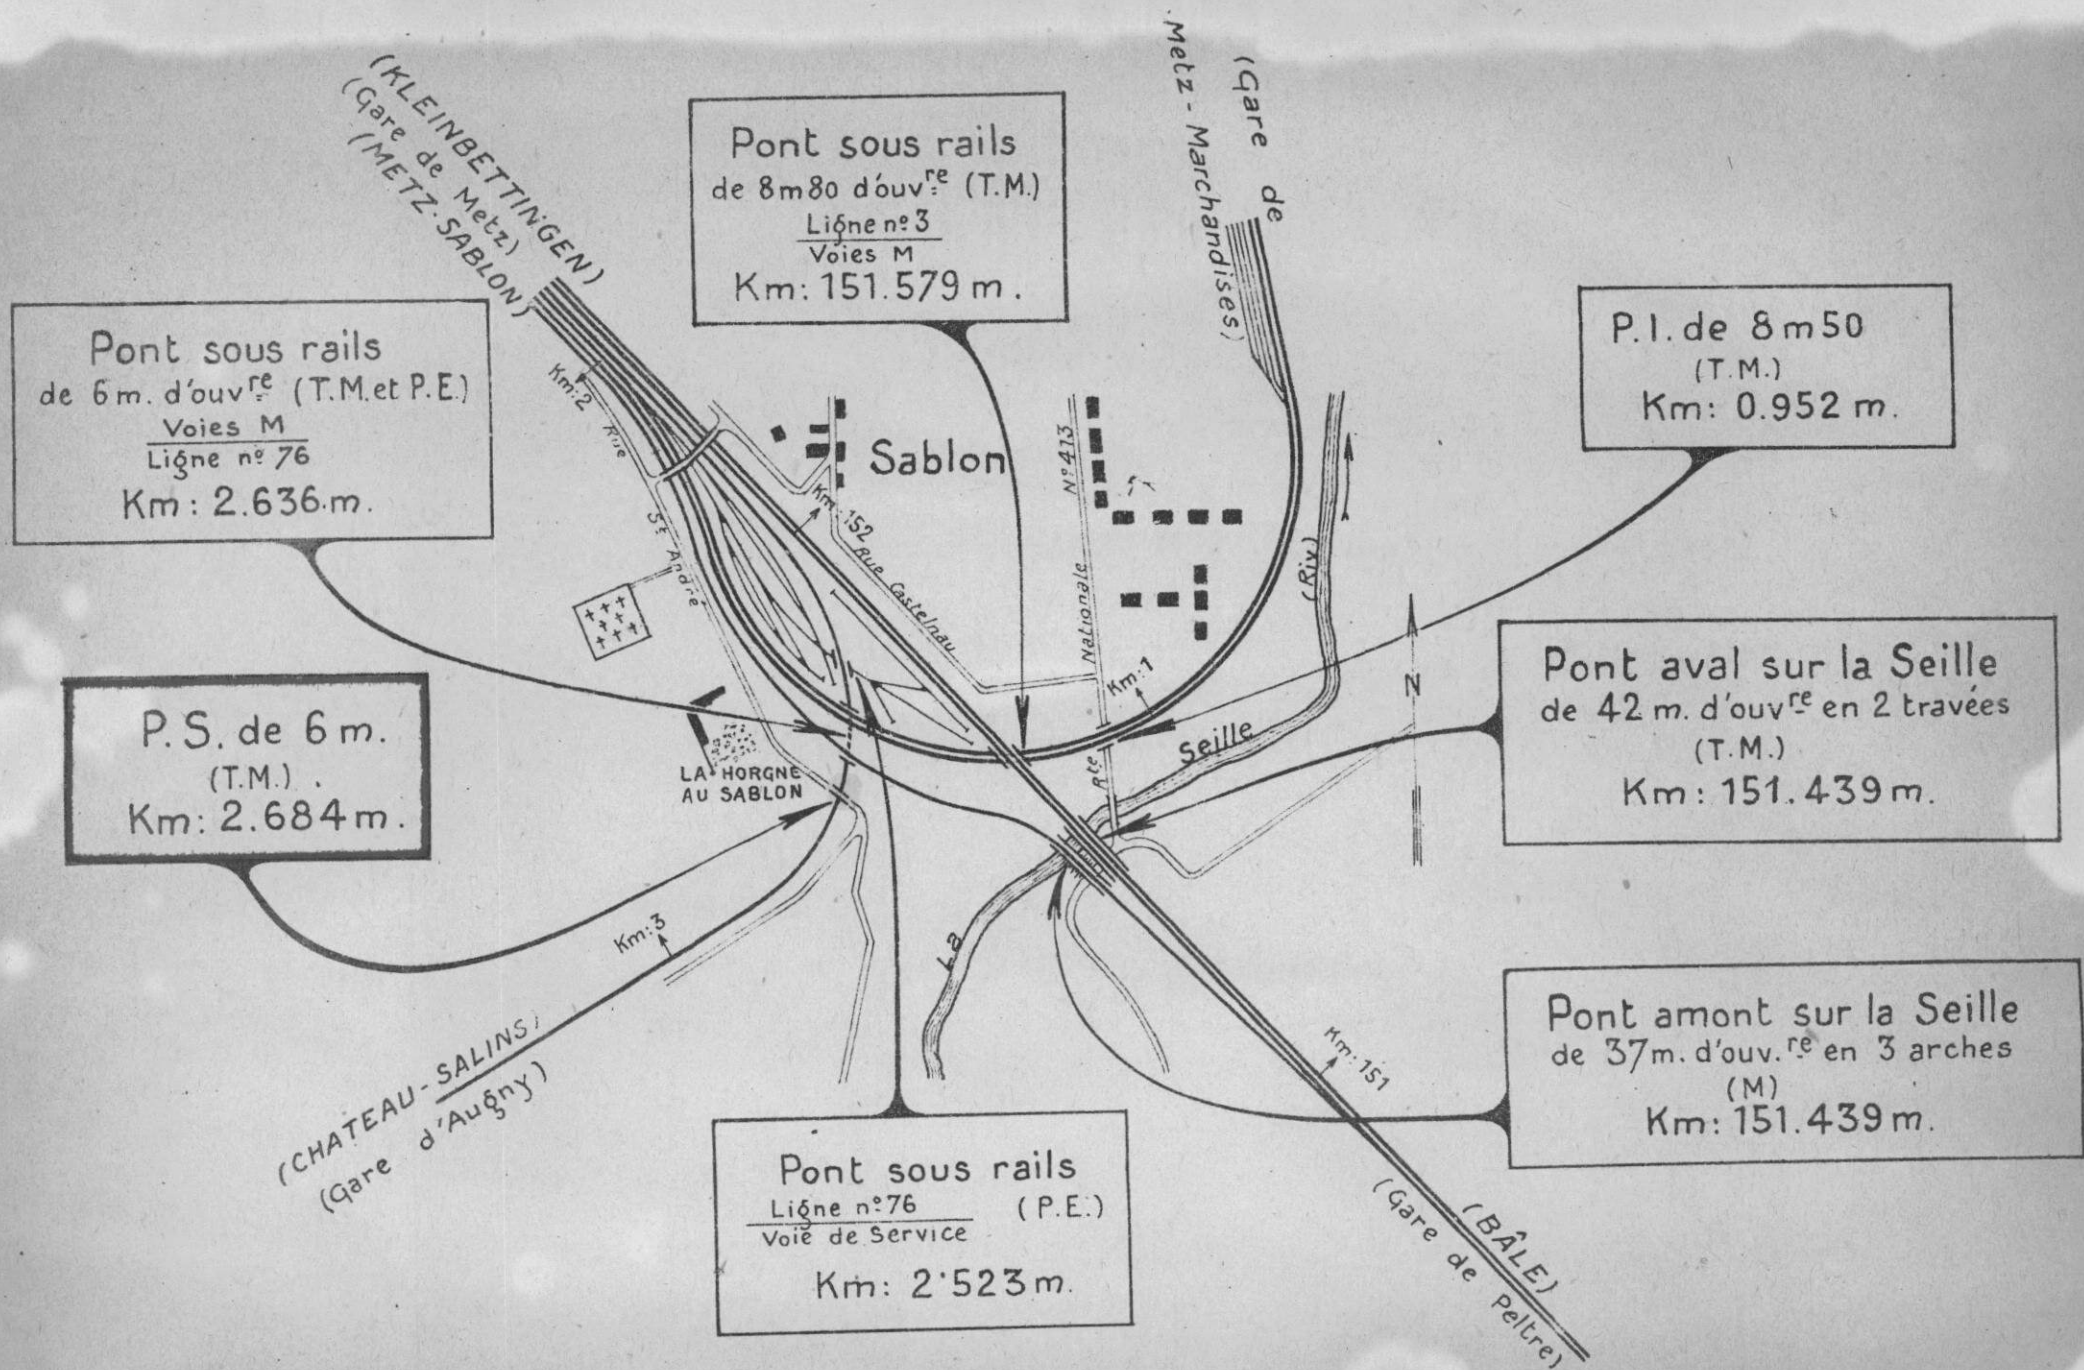

S.N.C.F.

FICHE DE DESTRUCTION

 OUVRAGE D'ART 0. 1
 MAÇONNERIE - ~~B.A.~~
 METAL - ~~POUTRELLES ENROBÉES.~~

1 - V.B.

7^e Arrondissement

Section 73

District 732

Ligne de CHATEAU-SALINS à METZ (km. 2.684)

P.E. de 6.00 m. de largeur (chaussée de 4.00 m.)
à la traversée d'un chemin rural.

Dénomination courante :

 Dossier { Arrêt :
 ou Pièce { V.B. : 73 - 099 - 00268
 N° : V.
 Tirage du 20 Mars 1945.

 en 1 { ~~plan simple~~
 { ~~assez de poutres~~ } ouverture : m flèche : m.
 { ~~assez~~
 { ~~indépendantes~~ } droites } bow-string } portées : 6.60 m.
 { ~~solitaires~~ } hauteur variable } asse.

(mod. D recto)

Caractéristiques de l'ouvrage 1	Nature et importance des avaries (repérées sur le croquis annexe.) 2.	Avis sur : réfection. réutilisation. 3
<u>Culées</u> : Maçonnerie de moellons avec parements rus en moellons assisés.	<u>Culées</u> : { Fondations : Sans avarie. Elevation : La culée D est complète- ment détruite sur environ 3.00 m. de hauteur. La culée C par contre n'est endommagée qu'à la partie supérieure.	Les parties détruites sont à reconstruire
<u>Tablier métallique</u> :	<u>Tablier</u> : Le tablier a été déposé et placé à proximité.	Réutilisable.
<u>Nature de la chaussée</u> : empierrement.		
	Circulation interrompue Pas de déviation provisoire.	

MLH 118

Dossier 1



S.N.C.F.
Région EST
7° Arrondissement V.B. Metz

Ligne 11^S - Metz à Château Salins

P.S. à T.M. à Sablon

P.K. 2.684

Vue prise au mois de Septembre 1945

N° 557
099 - 002^S



Côté Château - Salins

S.N.C.F.
Région ES
7° Arrondissement V.B. Metz

Ligne 11^B - Metz à Château-Salins

P.S. à T.M. à Sablon

P.K. 2.684

Vue prise au mois de Septembre 1945

N° $\frac{557}{099 - 002}$ ⁶

1713

557




2, 68H

111LM 11/8

[illegible]

Dossier 1

Region Est
 N° 73. 099. 00268
 Ligne de Chateau Salins à Metz.
 P.S. à T.M. au PK 263+70

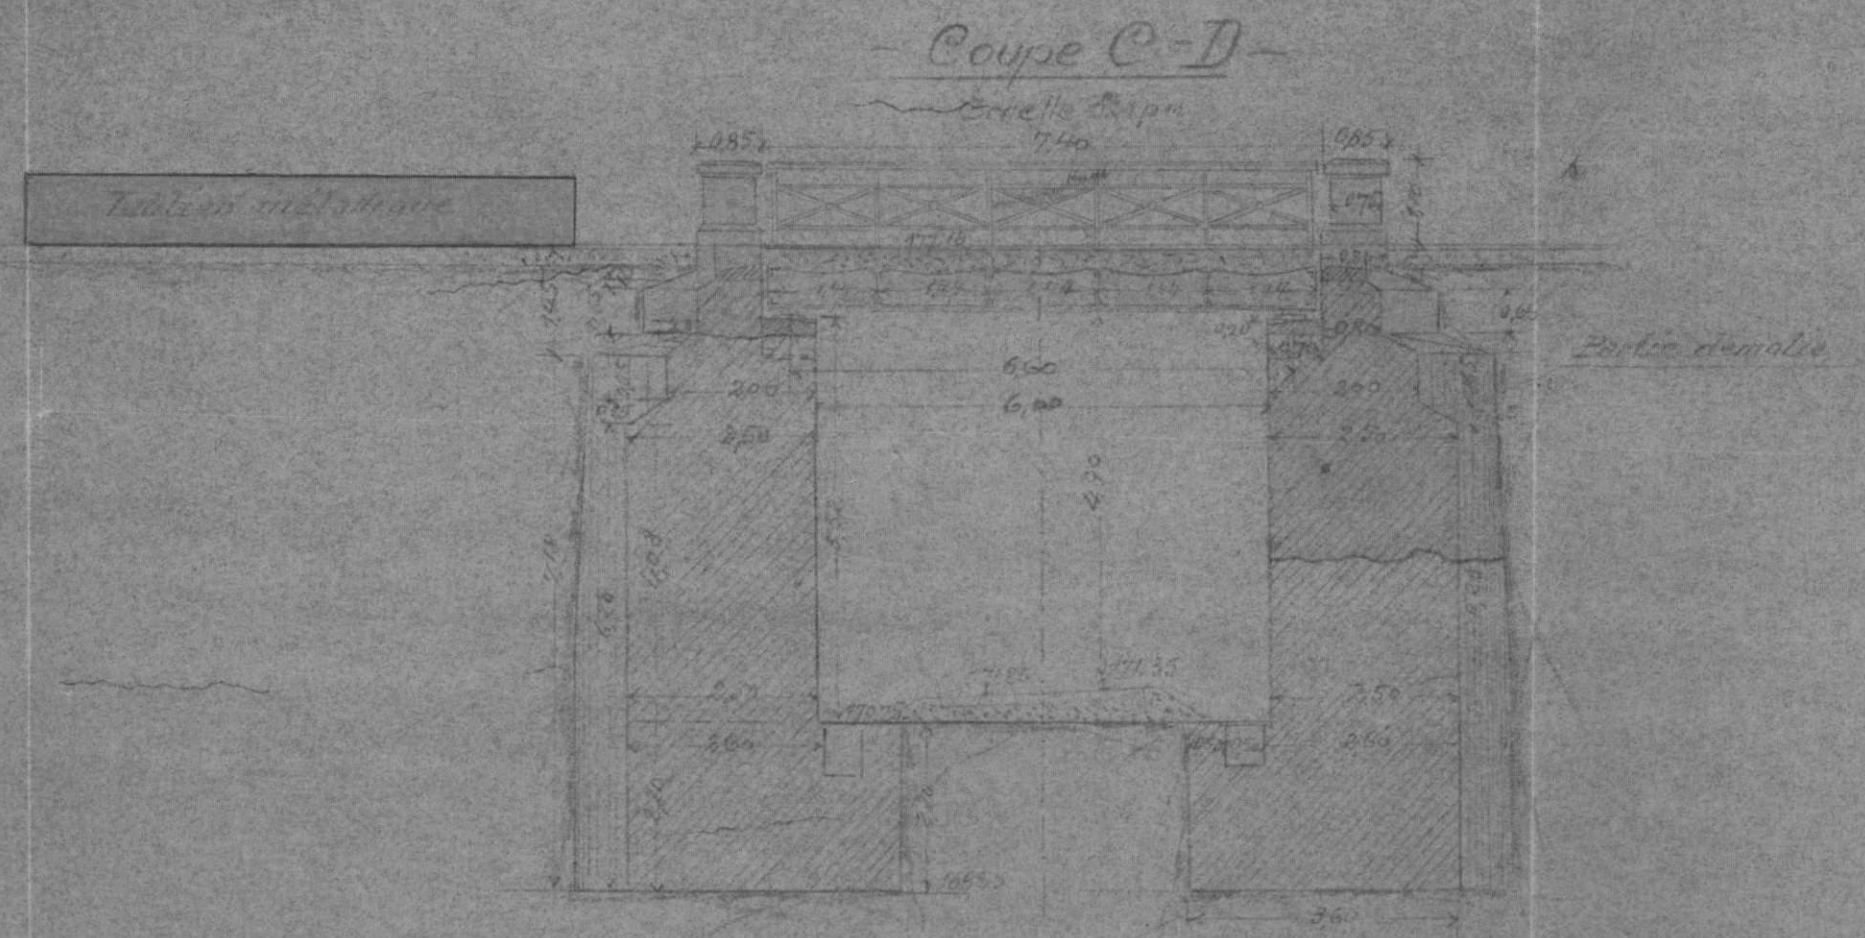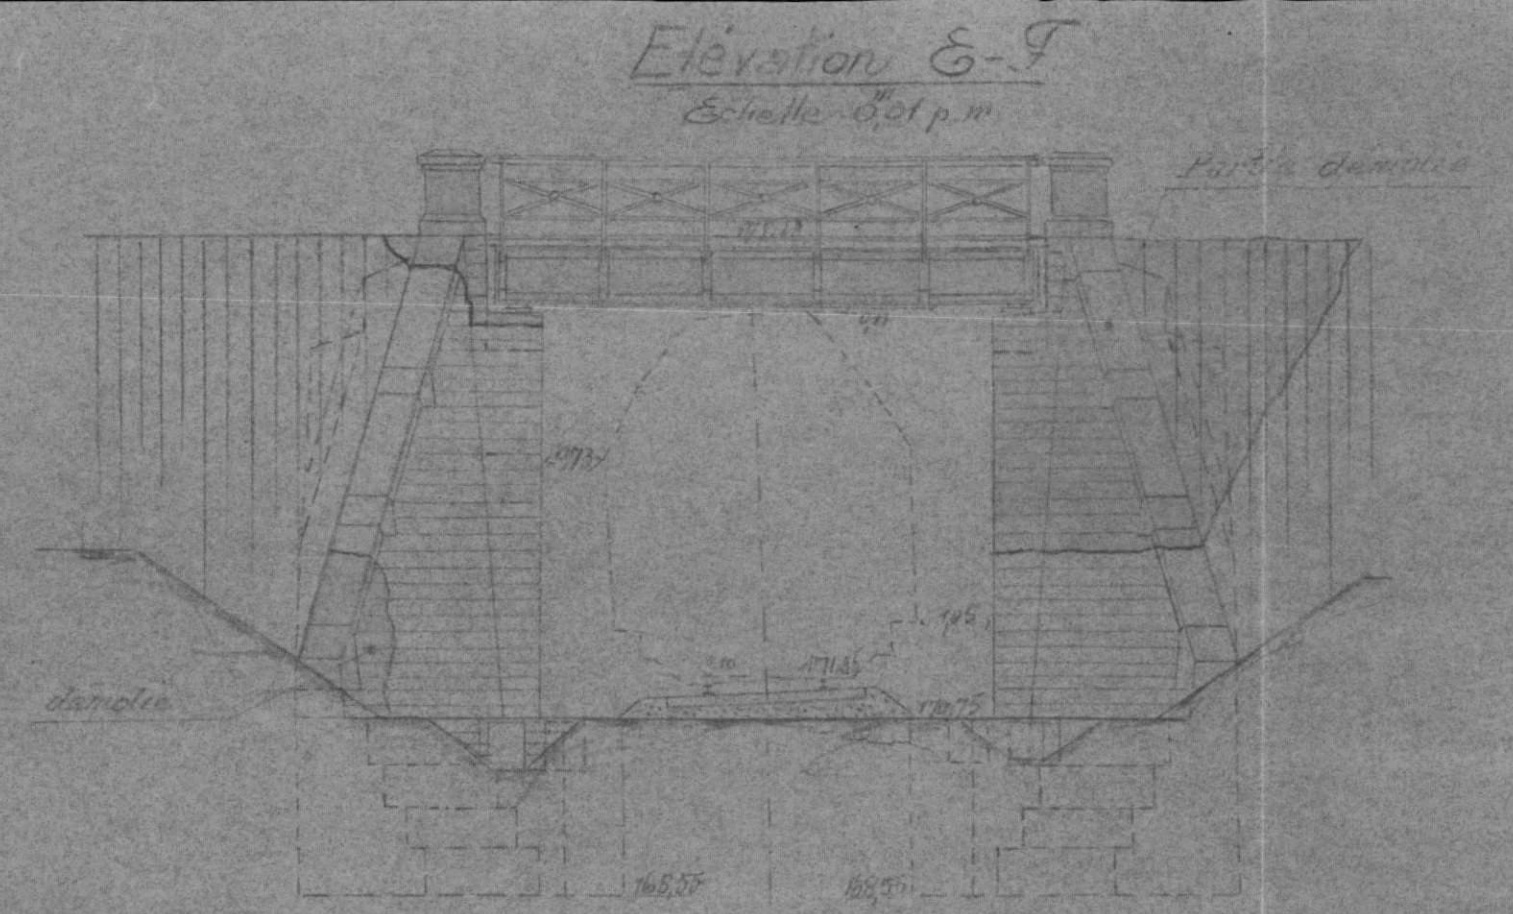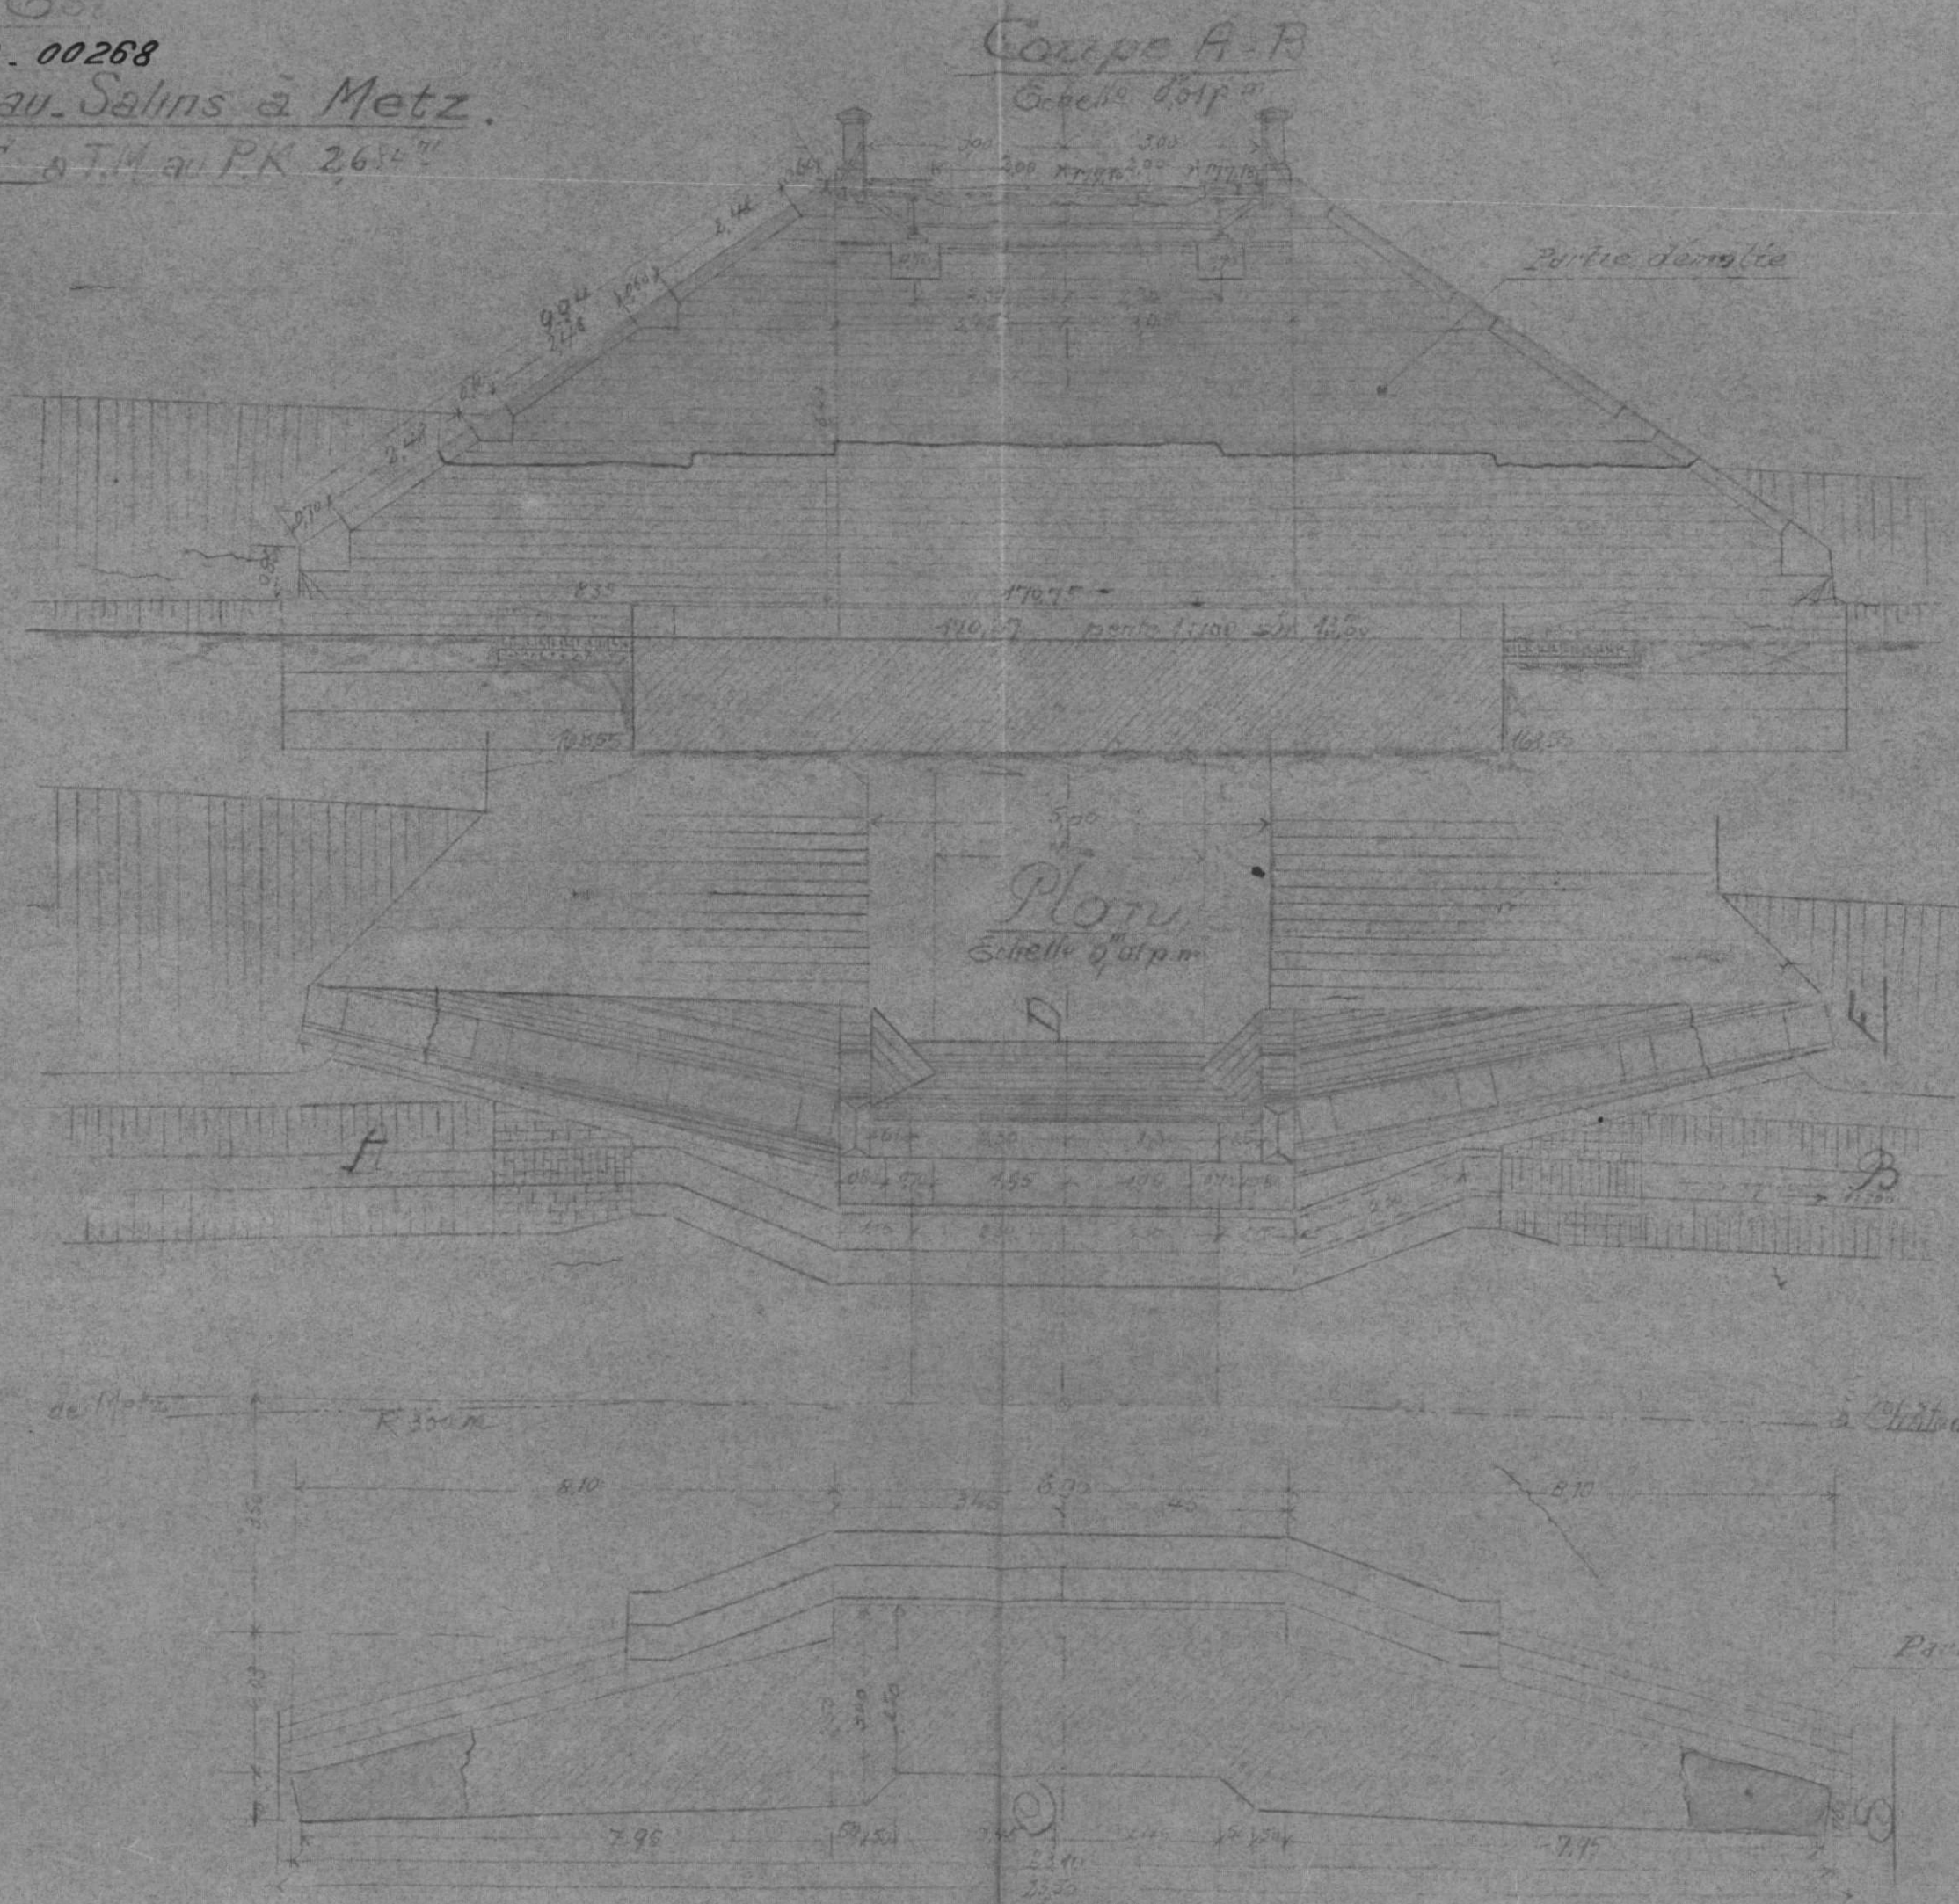

S.N.C.F.

1 - V.B.

7^e Arrondissement

Section 73

District 732

FICHER DETAILLE DES DESTRUCTIONS

Ligne de Château-Salins à Metz

(1) P.S. de 6m. de largeur (T.M.) (Km. 2.684)
en 1 travée. (Chemin rural)

Dossier { Arrt. :
V.B. 73-099-00268.
N° : V.
Tirage du 20 Mars 1945


(1) Section de ligne, Gare, Dépôt, Atelier, etc.... Préciser la position kilométrique de l'établissement, les positions des deux extrémités pour une section de ligne.

Bordereau

Série	N°s d'ordre	Date du dernier tirage	Série	N°s d'ordre	Date du dernier tirage	Série	N°s d'ordre	Date du dernier tirage	Série	N°s d'ordre	Date du dernier tirage	Série	N°s d'ordre	Date du dernier tirage	Série	N°s d'ordre	Date du dernier tirage
0	1	20 Mars 45															

Pièces jointes.

1 fiche de destruction.
1 plan
2 photographies

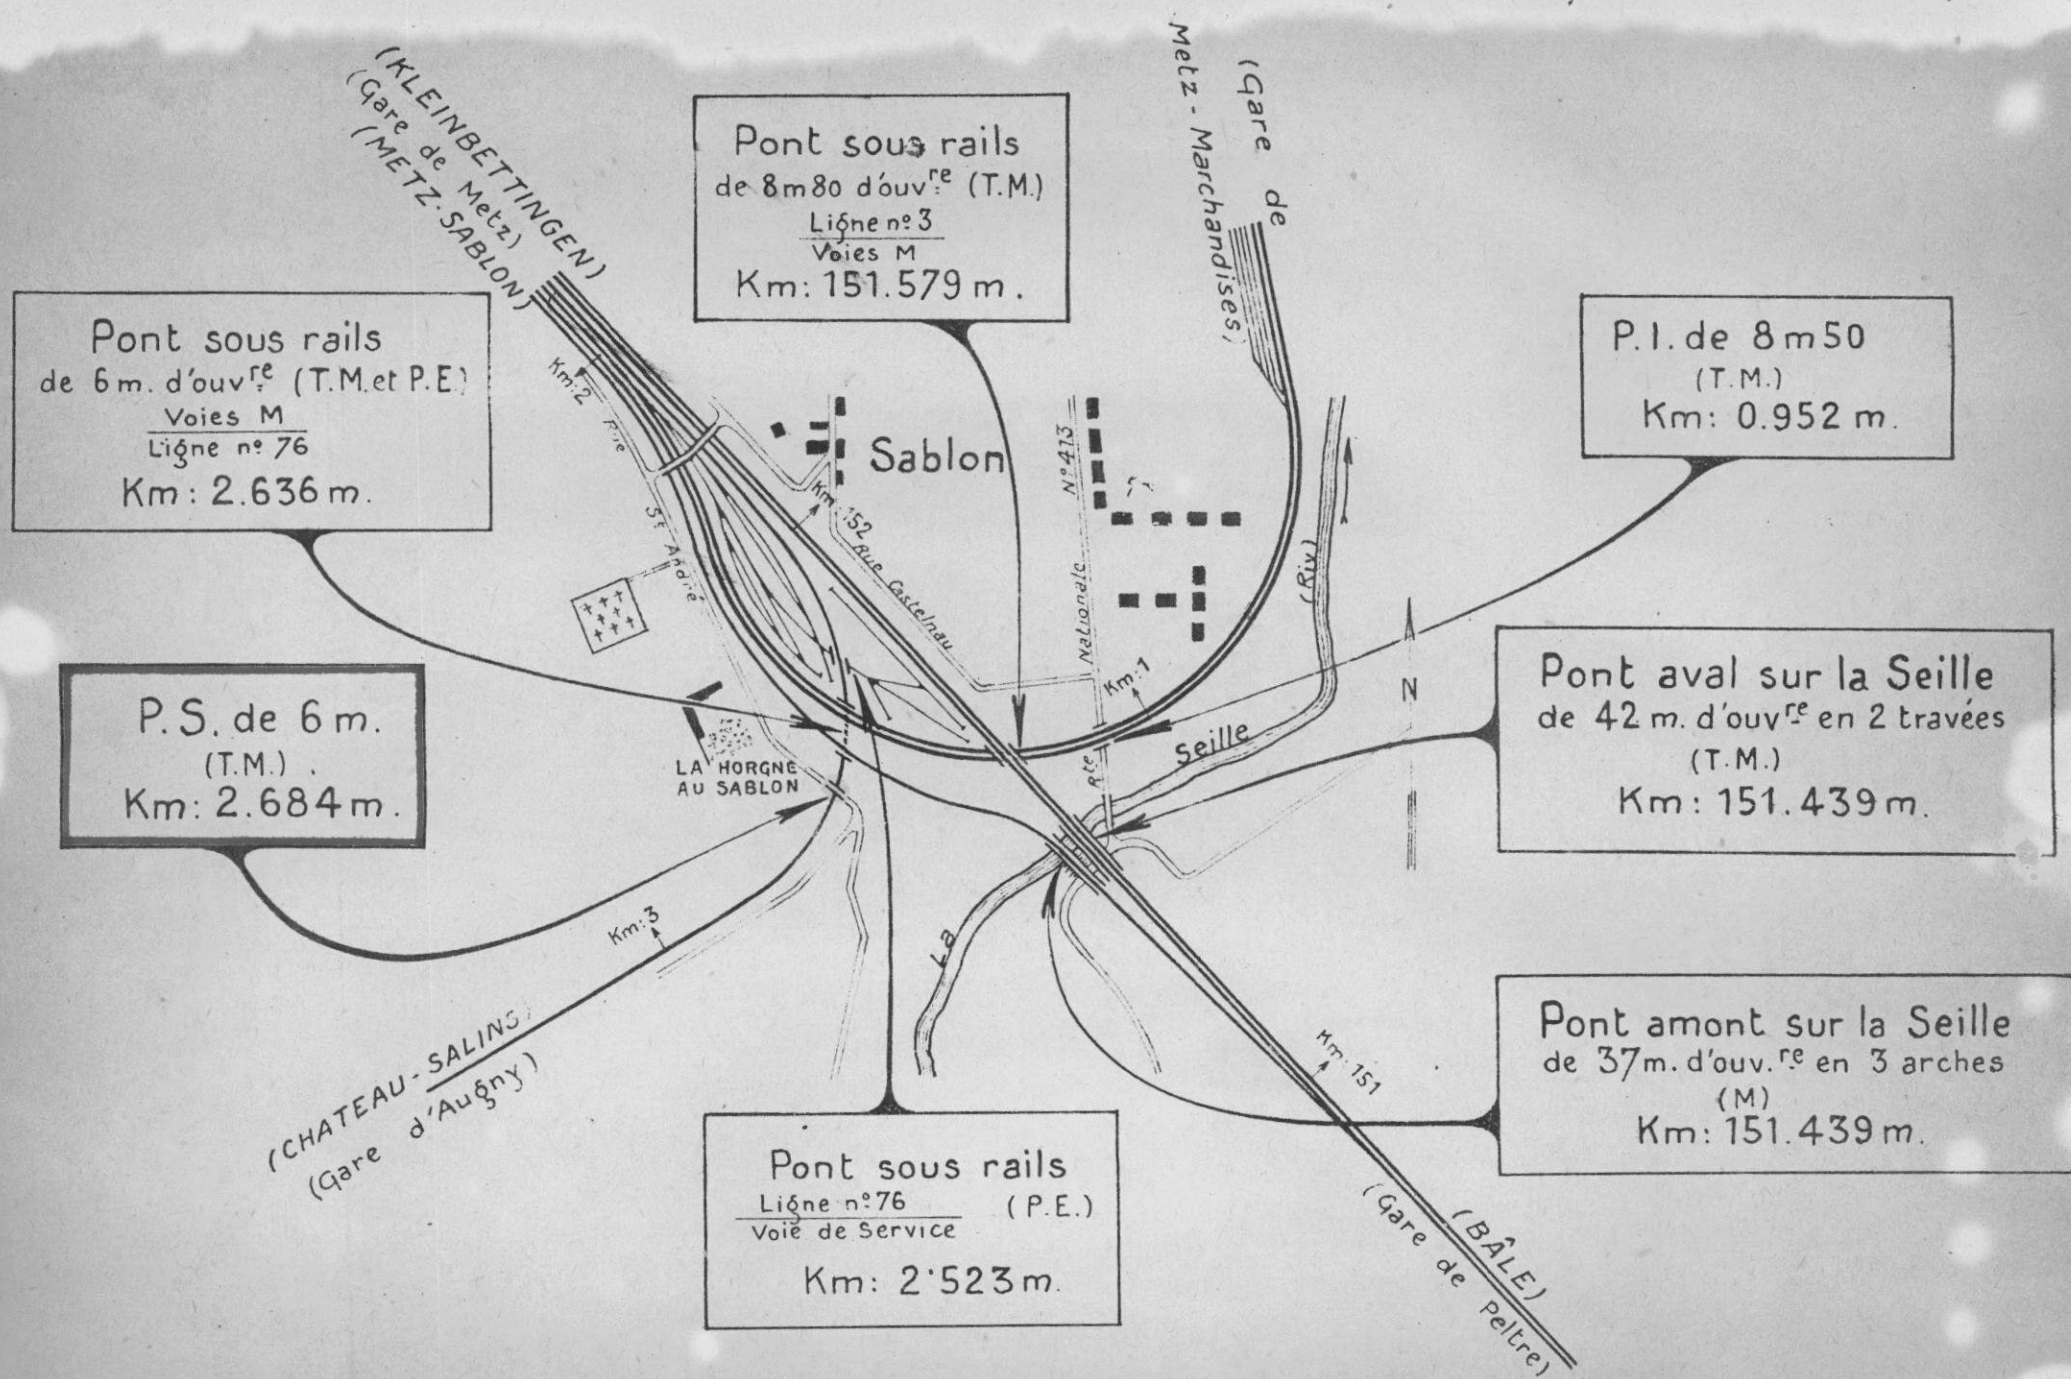

Echelle: 1/10.000

111111118.

Dossier 2



S. N. C. F.
Région EST
7^e Arrondissement V. E. Metz

Ligne 11^B Metz à Château-Salins

P. S. à T. M. à Sablon

P. K 2,684

Vue prise au mois de Septembre 1945

N° 557
099 - 002⁶

73 - 099 - 00268



S.N.C.F.
Région EST
7° Arrondissement V.B. Metz

Ligne 11⁸ - Metz à Château-Salins

P.S. à T.M. à Sablon

P.K. 2.684

Vue prise au mois de Septembre 1945

N° $\frac{557}{099 - 002}$ ⁶

Dossier

S.N.C.F.

FICHE DE DESTRUCTION

OUVRAGE D'ART

0. 1

MAÇONNERIE - B.A.

METAL - POUTRELLES ENROBÉES.

1 - V.B.

7^e Arrondissement

Section 73

District 732

Ligne de CHATEAU-SALINS à METZ (km: 2.684)

P.E. de 6.00 m de largeur (chaussée de 4.00 m)

à la traversée d'un chemin rural.

Dénomination courante:

en 1 { anches { ~~base de pontier~~ } ouverture m flèche m

{ ~~travées~~ { ~~ind. pendantes~~ } droites { ~~bew-string~~ } portées: 6.60 m

{ ~~solidaires~~ } hauteur variable { ~~etc.~~ }

Dossier { Arrt.

ou Pièce { V.B. : 73 - 099 - 00268

N° { V.

Tirage du 20 Mars 1945.

(mod. D recto)

Caractéristiques de l'ouvrage 1	Nature et importance des avaries (reperées sur le croquis annexe.) 2.	Avis sur l'opération. réfection. réutilisation. 3
<u>Culées</u> : Maçonnerie de moellons avec parements nus en moellons assisés.	<u>Culées</u> : Fondations: Sans avarie. Elevation: La culée D est complètement détruite sur environ 3.00 m de hauteur. La culée C par contre n'est endommagée qu'à la partie supérieure.	Les parties détruites sont à reconstruire.
<u>Tablier métallique</u> :	<u>Tablier</u> : Le tablier a été déposé et placé à proximité.	Réutilisable.
<u>Nature de la chaussée</u> : empierrement.		
Circulation interrompue Pas de déviation provisoire.		

S.N.C.F.

FICHE DE DESTRUCTION

OUVRAGE D'ART

0.1...

MAÇONNERIE - B.A.

METAL - POUTRELLES ENROBÉES

- V.B.

Arrondissement

Section

District

Ligne de ~~Thet~~ ⁷⁶ Château Salins à Melny (kil. 3.684)P.I. à ~~votes~~ P.S. de 6.00 m de largeur (chaussée de 4.00 m)

à la traversée d'un chemin rural

Dénomination courante

en 1 { arches { plein-cintre
anse-de-panier } ouverture: m - flèche m
arc{ travées { indépendantes || droites | bow-string } portées: 6.60 m
solidaire || hauteur variable | arc

(mod. O. recto)

Dossier { Arrt:

ou Pièce { V.B.:

N° { V.:

Titre du

Caractéristiques de l'ouvrage

1

Nature et importance des avaries (repérées sur le croquis annexe)

2

Avis sur { réfection
réutilisation
3

Culées: Maçonnerie de moellons avec parements nus en moellons assisés

Culées: Fondations: ~~Travaux~~ Sans avarie.
Élévation: La culée D est complètement détruite sur environ 3.00 m de hauteur.
La culée B. par contre, n'est endommagée qu'à la partie supérieure.

Les parties détruites sont à reconstruire.


Réutilisable


Bâture de la chaussée
SupplémentaireCirculation interrompue ou déviée sur: Voie de dérivation provisoire

Région Est
 N°
 Ligne de Metz à Château-Salins
 P.S. à T.M. au P.K. 268+71


Coupe A-B
 Echelle 0,5 p.m.

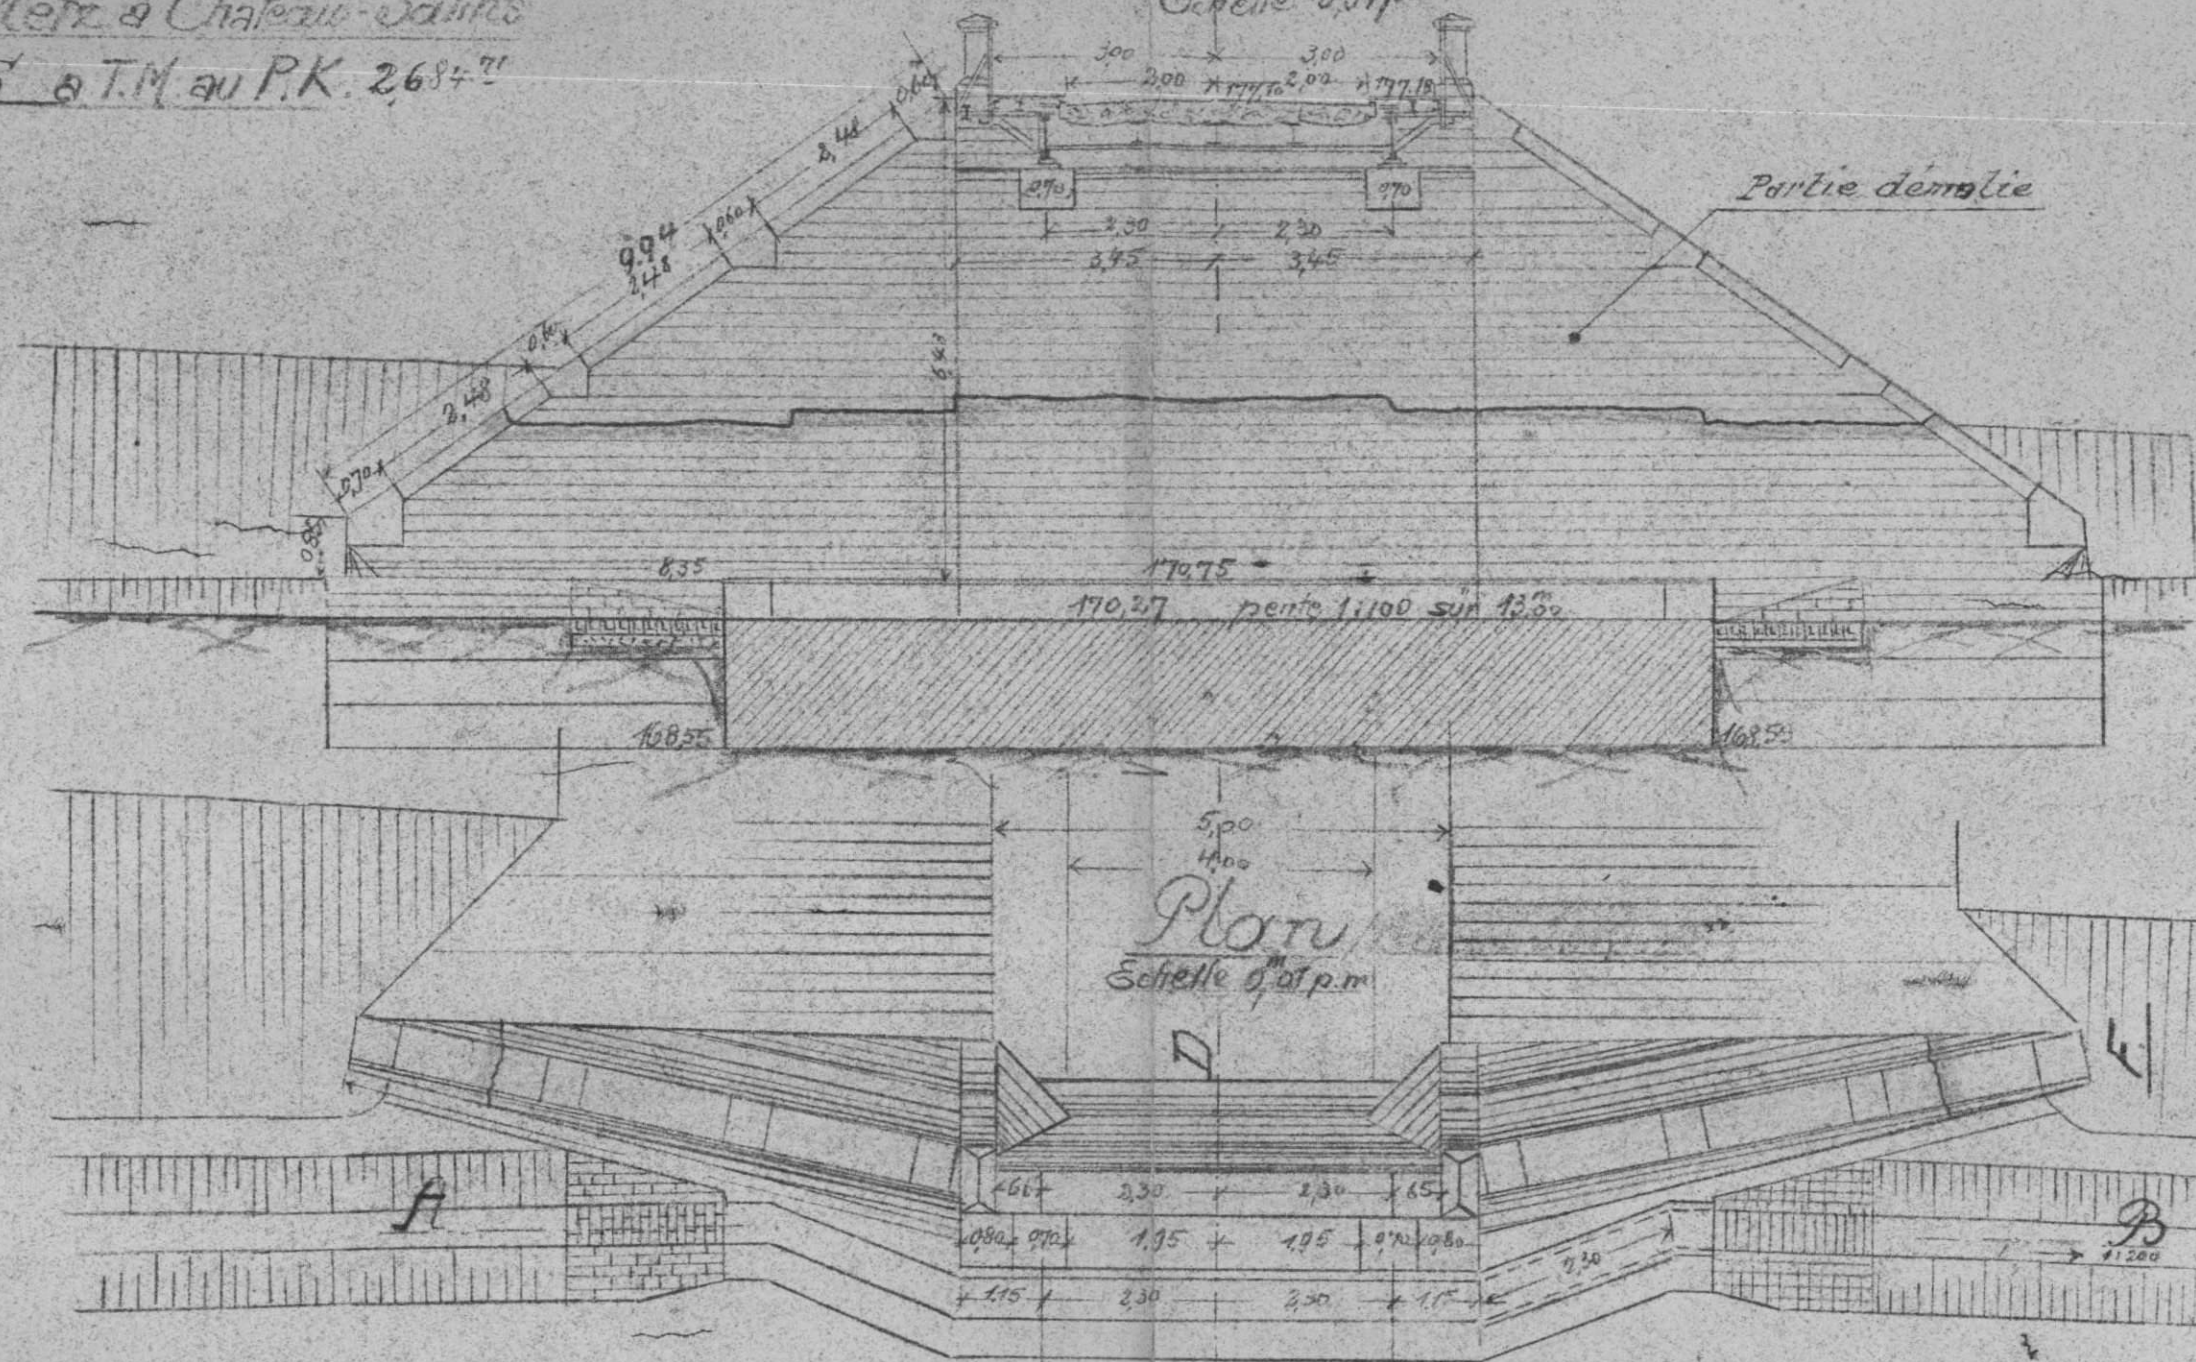


Plan
 Echelle 0,5 p.m.

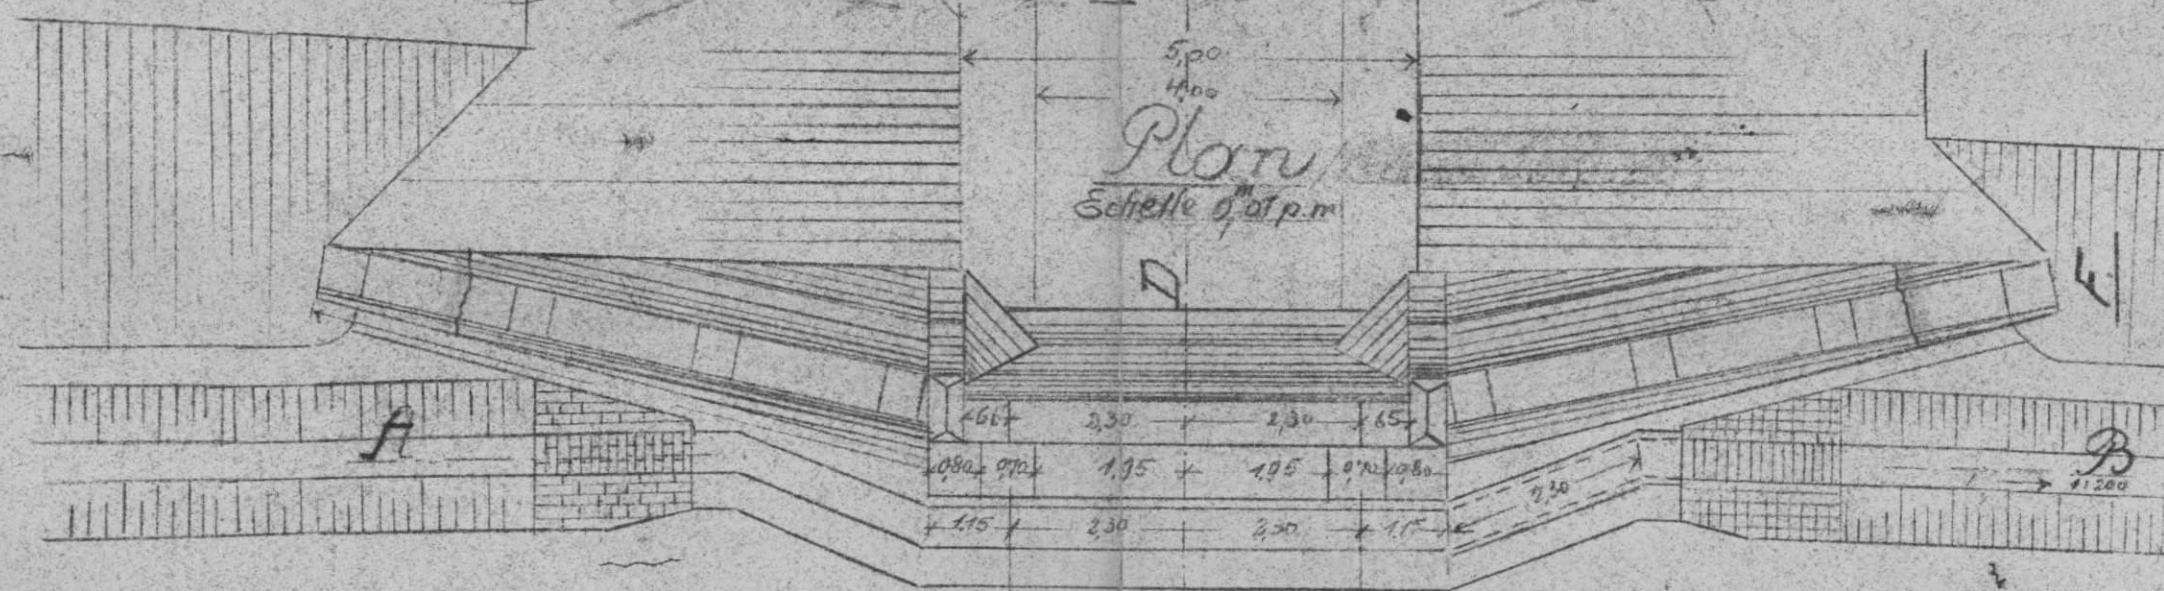


de Metz R 300 m à Château-Salins

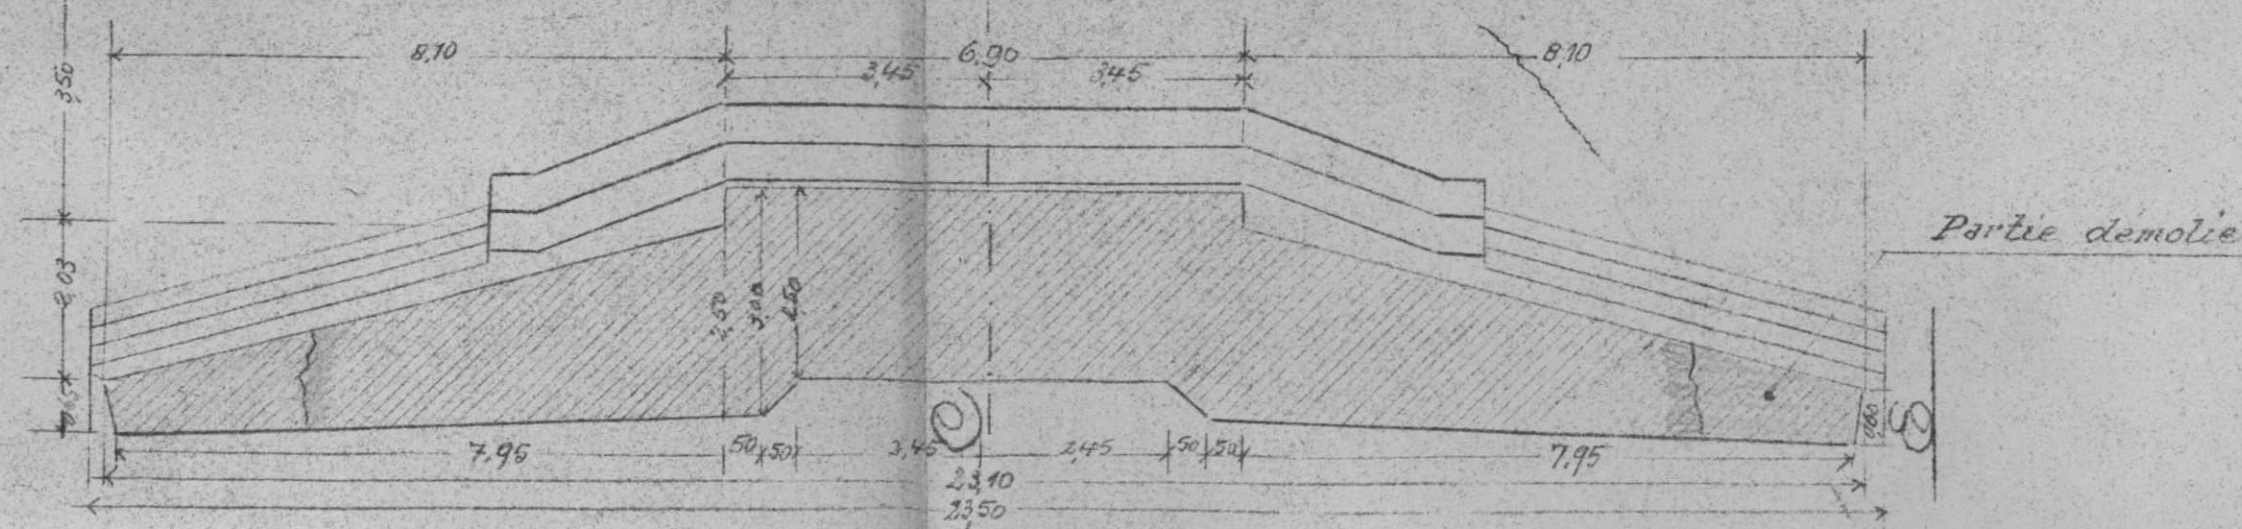

Elevation E-F
 Echelle 0,5 p.m.

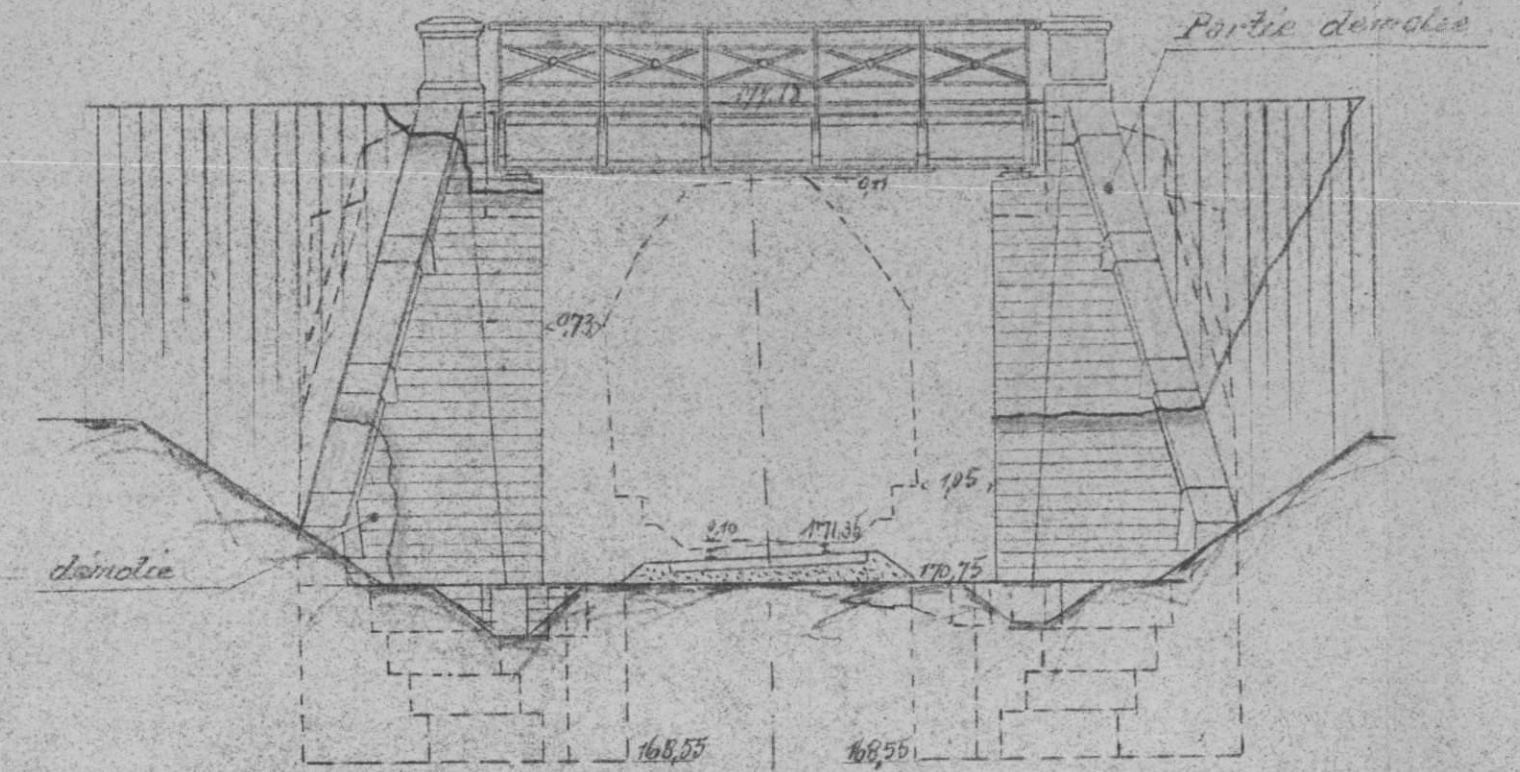

Coupe C-D
 Echelle 0,5 p.m.

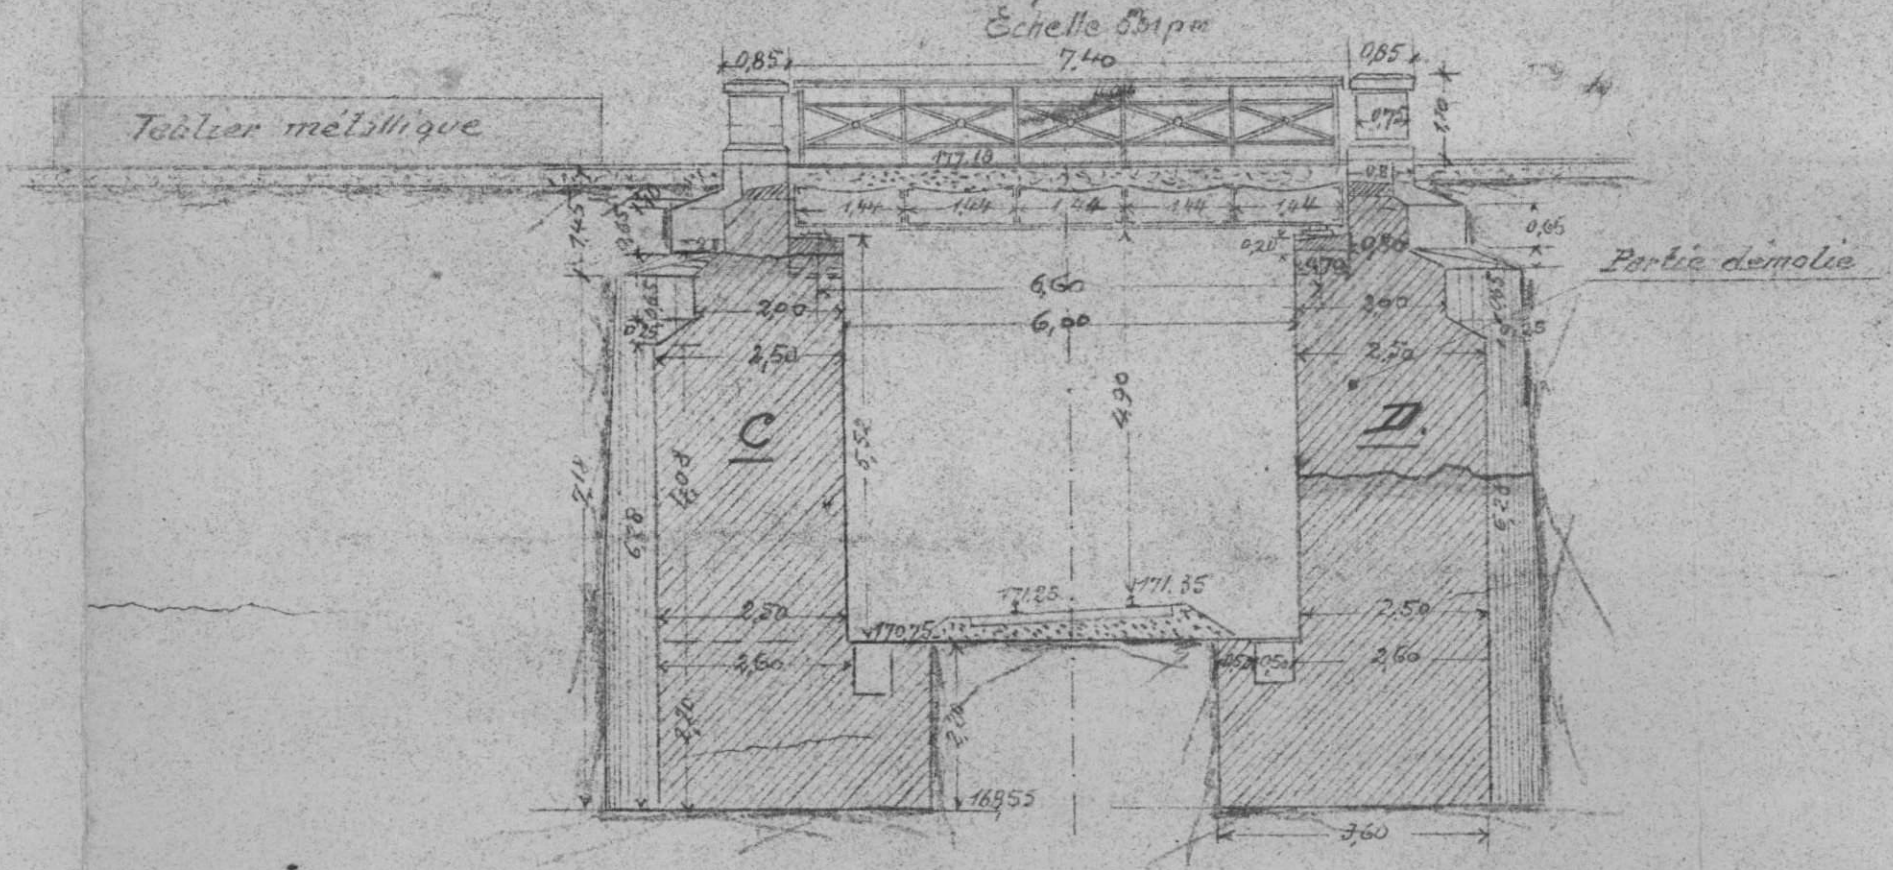

S.N.C.F.

FICHE DE DESTRUCTION

OUVRAGE D'ART

0. 1

MAÇONNERIE - B.A.

METAL - POUTRELLES ENROBÉES.

1 - V.B.

7^e Arrondissement

Section 73

District 732

Ligne de CHATEAU-SALINS à METZ (km. 2.684)

P.E. de 6.00 m de largeur (chaussée de 4.00 m)

à la traversée d'un chemin rural.

Dénomination courante :

en 1 { ~~arches~~ { ~~base de pontier~~ } ouverture : m flèche : m

{ ~~travées~~ { ~~indépendantes~~ } droites { bow-string } portées : 6.60 m

{ ~~solidaires~~ } hauteur variable { arc. }

Dossier { Arrêt :

ou Pièce { V.B. 73-099-00268

N^o { V.

Tirage du 20 Mars 1945.

(mod. D recto)

Caractéristiques de l'ouvrage 1	Nature et importance des avaries (reperées sur le croquis annexe.) 2.	Avis sur : réfection. réutilisation. 3
<u>Culées</u> : Maçonnerie de moellons avec parements rûs en moellons assisés.	<u>Culées</u> : { Fondations : Sans avarie. Elevation : La culée D est complètement détruite sur environ 3.00 m de hauteur. La culée C par contre n'est endommagée qu'à la partie supérieure.	Les parties détruites sont à reconstruire.
<u>Tablier métallique</u> :	<u>Tablier</u> : Le tablier a été déposé et placé à proximité.	Réutilisable.
<u>Nature de la chaussée</u> : empierrement.		
Circulation interrompue Pas de déviation provisoire.		

S.N.C.F.

FICHE DE DESTRUCTION

 OUVRAGE D'ART 0. 1
 MAÇONNERIE - ~~B-A~~
 METAL - ~~POUTRELLES ENROBÉES~~

1 - V.B.

7^e Arrondissement

Section 73

District 732

Ligne de CHATEAU-SALINS à METZ (km: 2.684)

P. 5. de 6.00 m. de largeur (chaussée de 4.00 m.)

à la traversée d'un chemin rural.

Dénomination courante:

en 1 { ~~arches~~ { ~~à base de pignon~~ } ouverture: m flèche: m

{ ~~travées~~ { ~~indépendantes~~ } droites { ~~bew-string~~ } portées: 6.60 m

{ ~~solidaires~~ } hauteur variable { ~~etc.~~ }

 Dossier { Arrêt:
 ou Pièce { V.B.: 73.099.00268
 N°: V.
 Tirage du 20 Mars 1945.

(mod. 3 recto)

Caractéristiques de l'ouvrage 1	Nature et importance des avaries (reperées sur le croquis annexé) 2	Avis sur { réparation: réutilisation. 3
<u>Culées</u> : Maçonnerie de { moellons avec parements rus en moellons assisés.	<u>Culées</u> : { Fondations: Sans avarie. { élévation: La culée D est complète- ment détruite sur environ 3.00 m. de hauteur. La culée C par contre n'est endommagée qu'à la partie supérieure.	Les parties détruites sont à reconstruire.
<u>Tablier métallique</u> :	<u>Tablier</u> : Le tablier a été déposé et placé à { proximité.	Réutilisable.
<u>Nature de la chaussée</u> : empierrement.		
	Circulation interrompue... Pas de déviation provisoire...	

Ligne de Château Salins à Metz.
P. S. à PK 26^{km}