

141LN58/16

8e

111758/15

2 exemplaires à S. C. V. le 26 Octobre 1945

1 d° à VBr le _____ d°

1 d° à O. A. le _____ d°

3 d° à Arr^{dt} le 23 Novembre 1945

1 d° à VBe le 26 Octobre 1945

L. 58 -
Joucaire
du 2^e mai de
diffusion. -
N^o 2. 490

S.N.C.F.

1 - V.B.

8^e Arrondissement

Section 83

District 833

FICHER DETAILLE DES DESTRUCTIONS

Ligne de Lembach à Walbourg.

(1) Ponceau de 2m. de débouché (M.) (Km: 2.490)
(sur un fossé) en 1 arche.

Dossier { Arrt ...
V.B. 83 - 154 - 002
N° V.
Tirage du 3 octobre 1945

(1) Section de ligne, Gare, Dépôt, Atelier, etc... Préciser la position kilométrique de l'établissement, les positions des deux extrémités pour une section de ligne.

Bordereau


Série	N°s d'ordre	Date du dernier tirage	Série	N°s d'ordre	Date du dernier tirage	Série	N°s d'ordre	Date du dernier tirage	Série	N°s d'ordre	Date du dernier tirage	Série	N°s d'ordre	Date du dernier tirage	Série	N°s d'ordre	Date du dernier tirage
0	1	3 oct. 45															

Pièces jointes.

1 fiche de destruction.
1 plan
photographie.

Pont sur le Bieberbach
de 9m. de débouché (T.M.)
km: 3.276

Ponceau de 2m.
de débouché (M)
km: 2.490


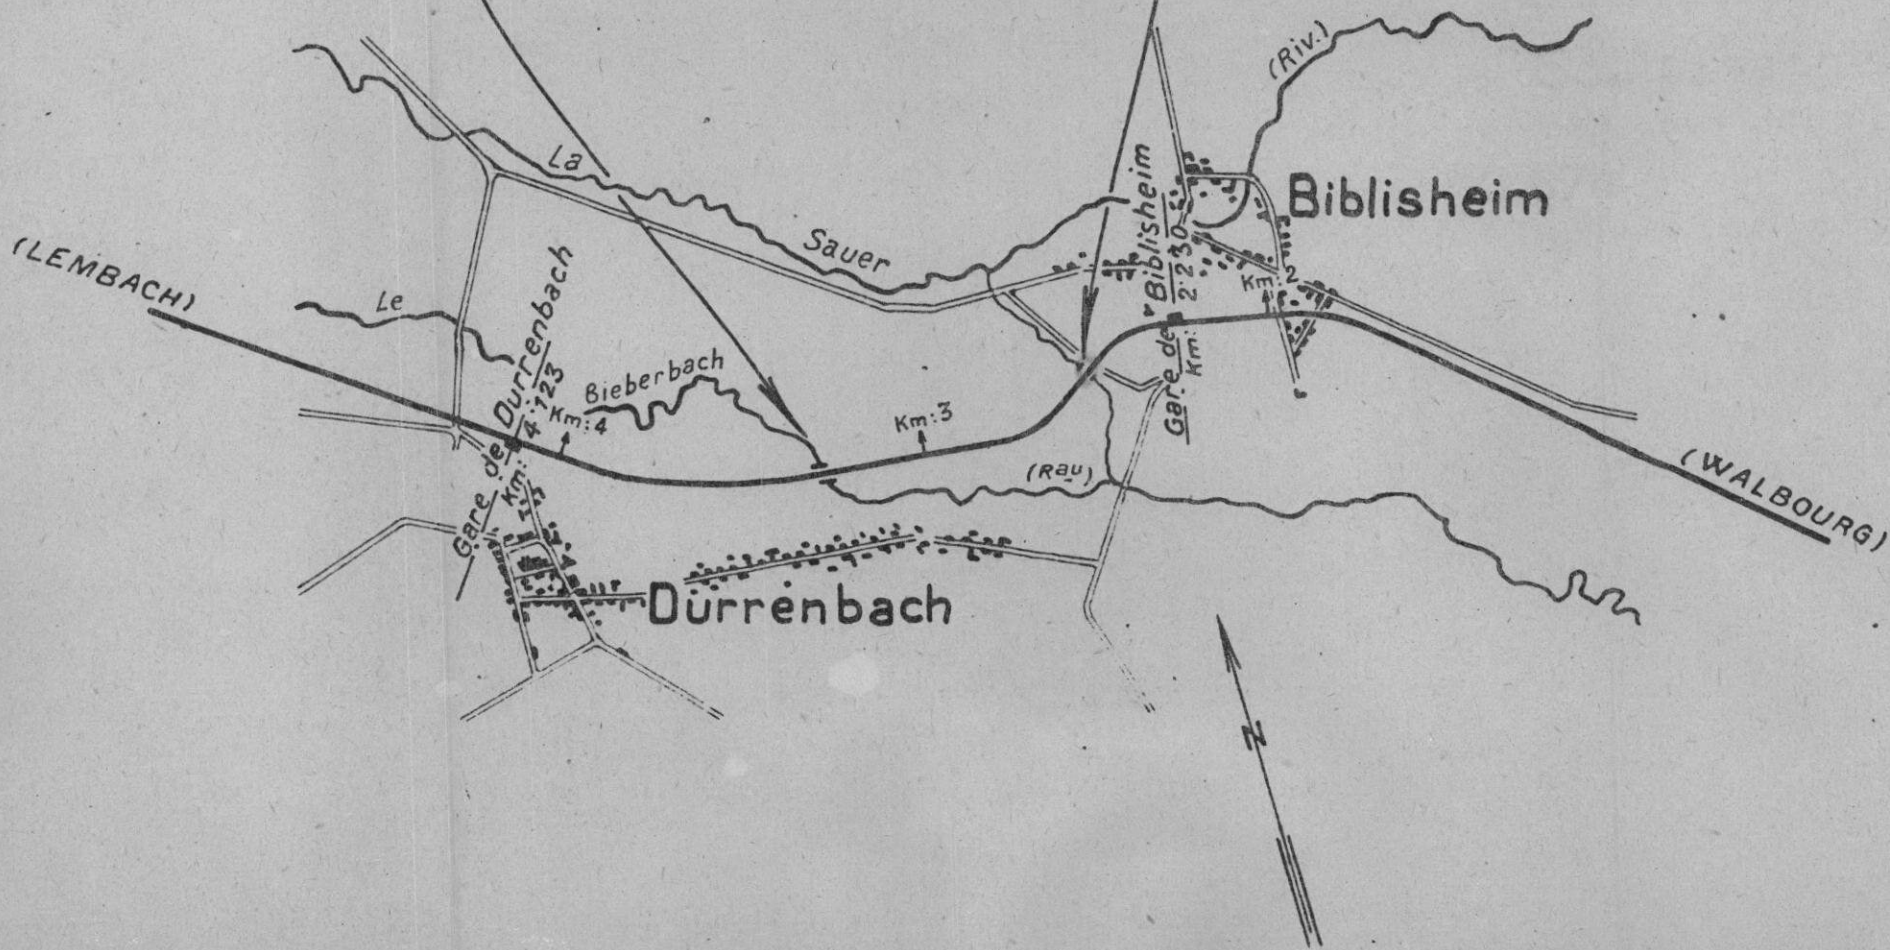


Echelle: 1/20'000

[illegible]


Ligne de Lembach à Walbourg
Aqueduc voûté au PK 2,490

Coupe transversale

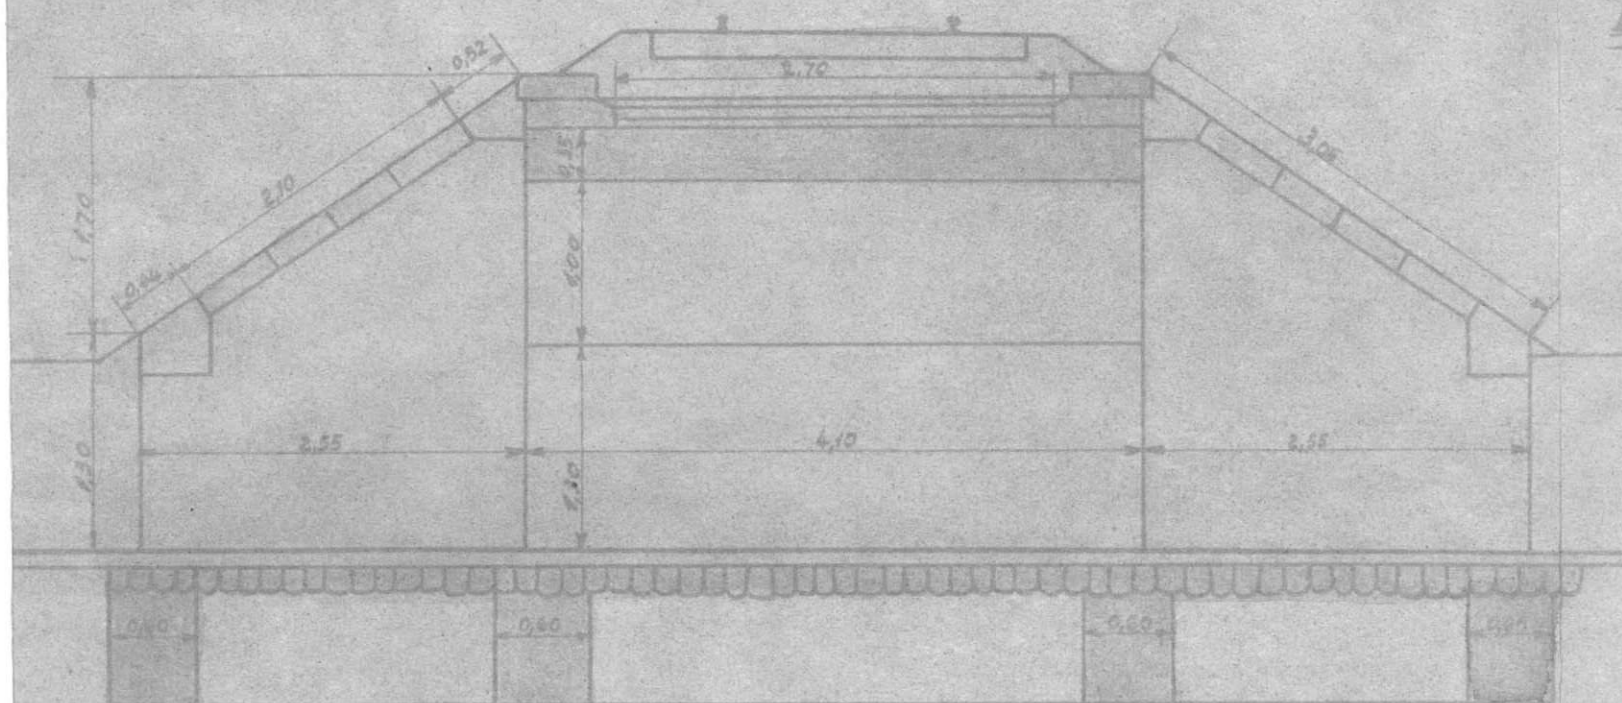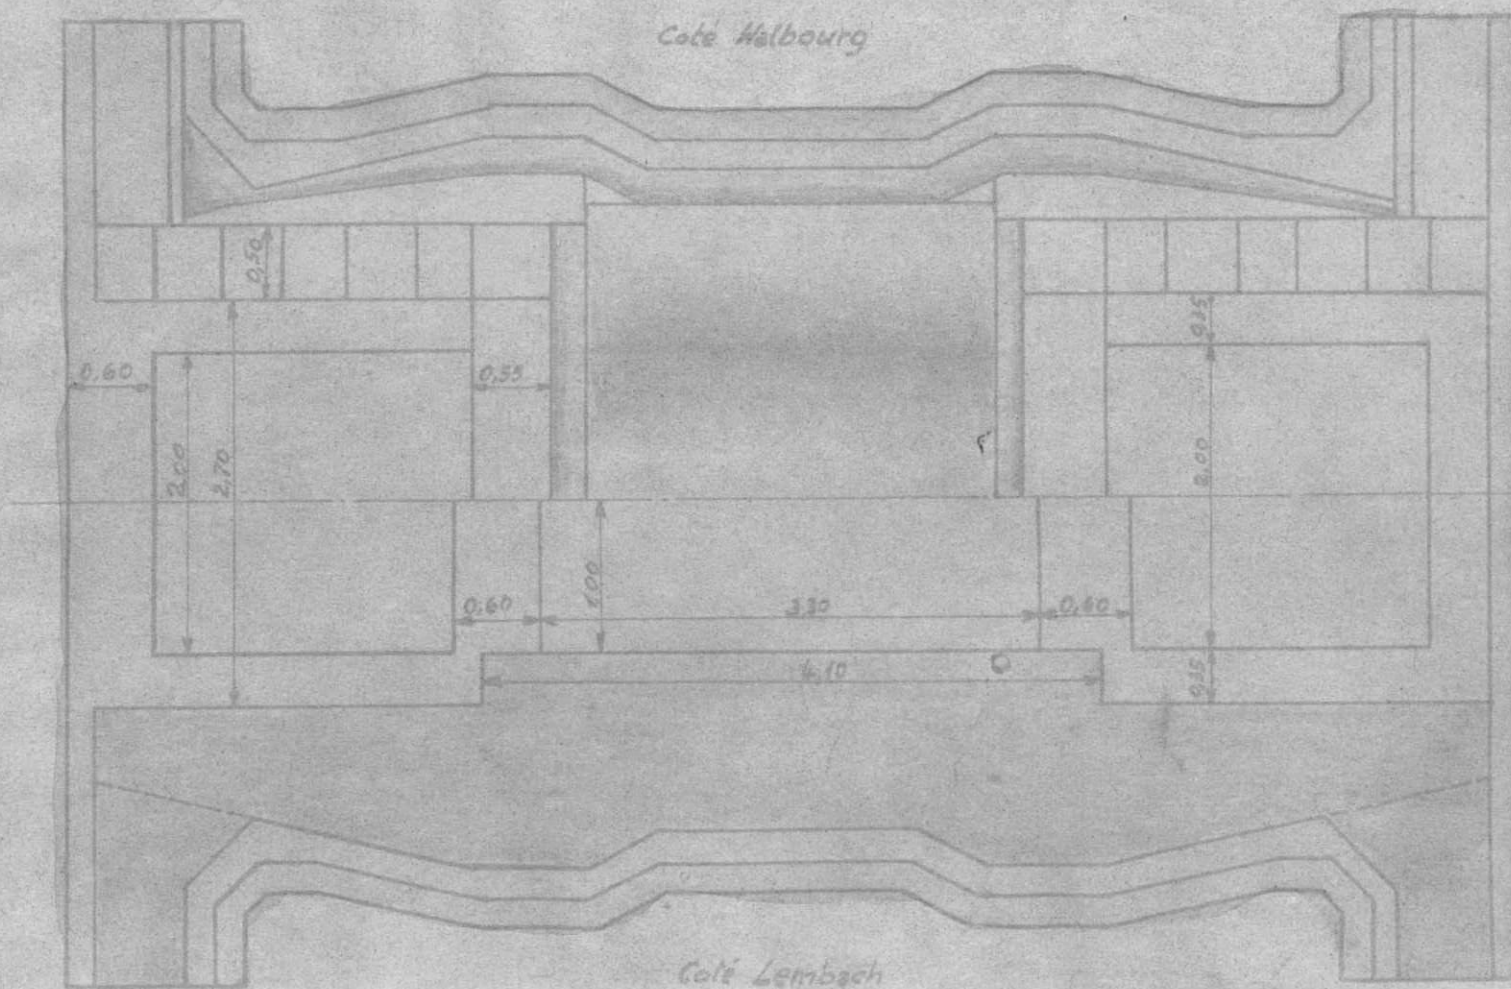Plan
Côté Walbourg

Côté Lembach

Coupe longitudinale

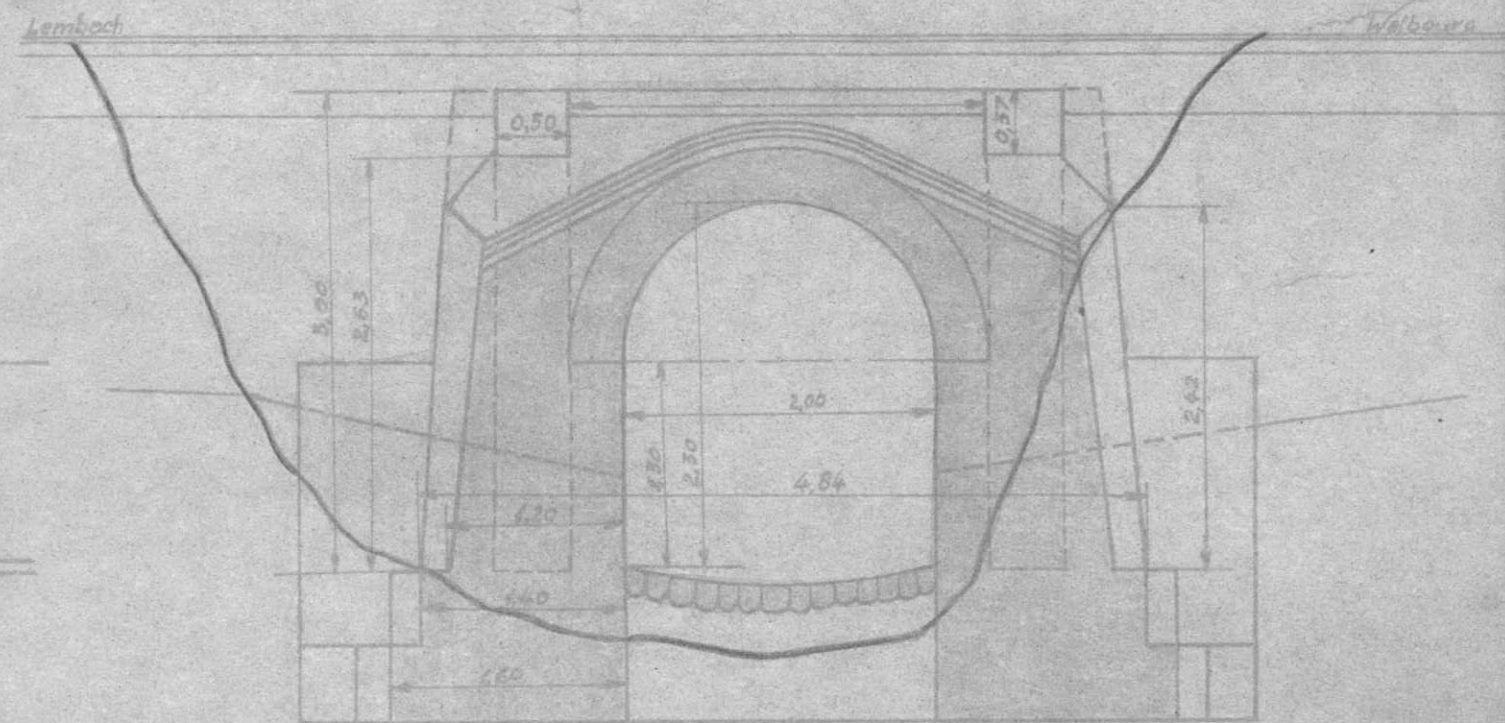

1. V.B.

FICHIER DETAILLE DES DESTRUCTIONS

Ligne de Lembach à Walbourg.

Dossier V A 83.154.002
N° V
Tirage du 3 octobre 1945


_____ Bordereau _____

Serie	Nos d'ordre	Date du dernier tirage	Serie	Nos d'ordre	Date du dernier tirage	Serie	Nos d'ordre	Date du dernier tirage	Serie	Nos d'ordre	Date du dernier tirage	Serie	Nos d'ordre	Date du dernier tirage
0	1	3 oct. 45												

Pièces jointes.


- 1 fiche de destruction
- 1 plan photographique.

Pièces jointes.

1 fiche de destruction
1 plan
photographie

Pont sur le Bieberbach
de 9m. de débouché (T.M.)
km: 3.276

Ponceau de 2m.
de débouché (M)
km: 2.490

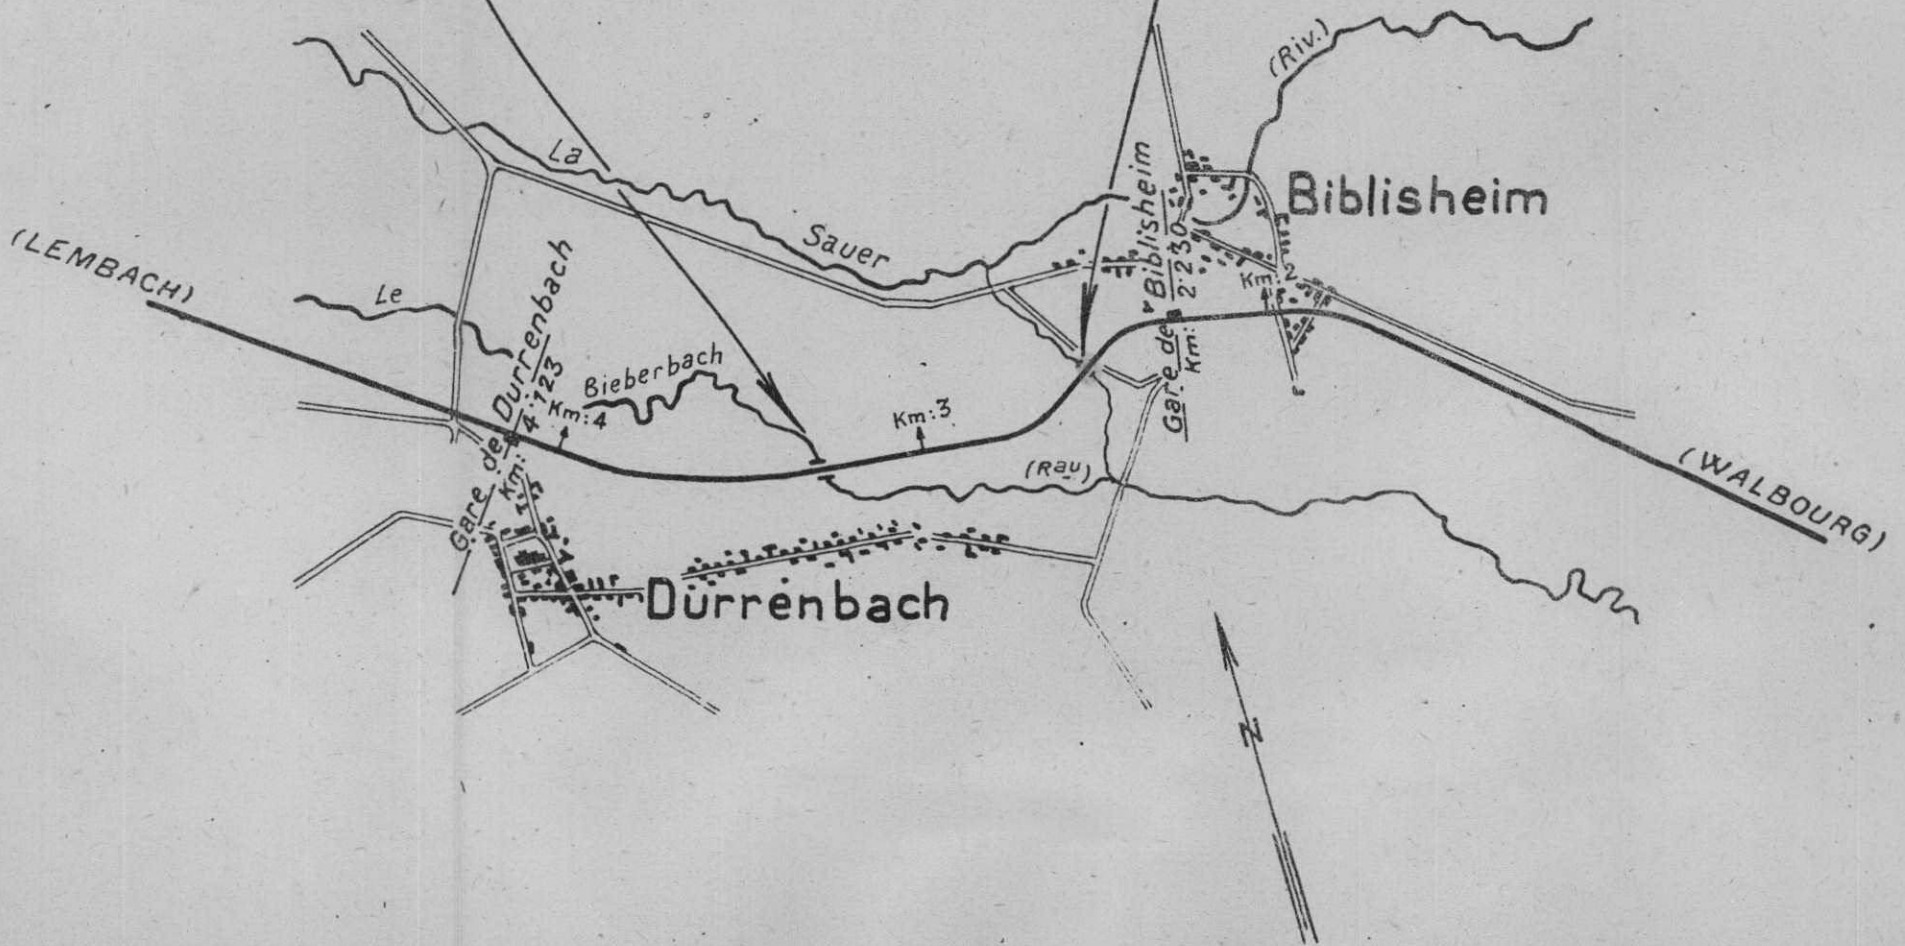


Echelle: 1/20'000


Caractéristiques de l'ouvrage 1	Nature et importance des avaries. (repérées sur le croquis annexe.) 2.	Avis sur { réfection. réutilisation. 3
<u>Fondations</u> : maçonnerie de moellons ordinaires. <u>Piedroits</u> : maçonnerie de pierres de taille. <u>Murs en aile</u> : maçonnerie de pierre de taille. <u>Voute</u> : en pierre de taille. <u>Pose de la voie</u> : sur ballast. <u>Garde-co.</u> : Gros profils.	Partiellement détruites ou disloquées. } effondrés totalement.	à reconstruire. à reconstruire totalement 50% des moellons sont réutilisables.
Circulation interrompue.....		

Ligne de Lembach à Walbourg
Aqueduc voûté au PK 2,490


Coupe transversale

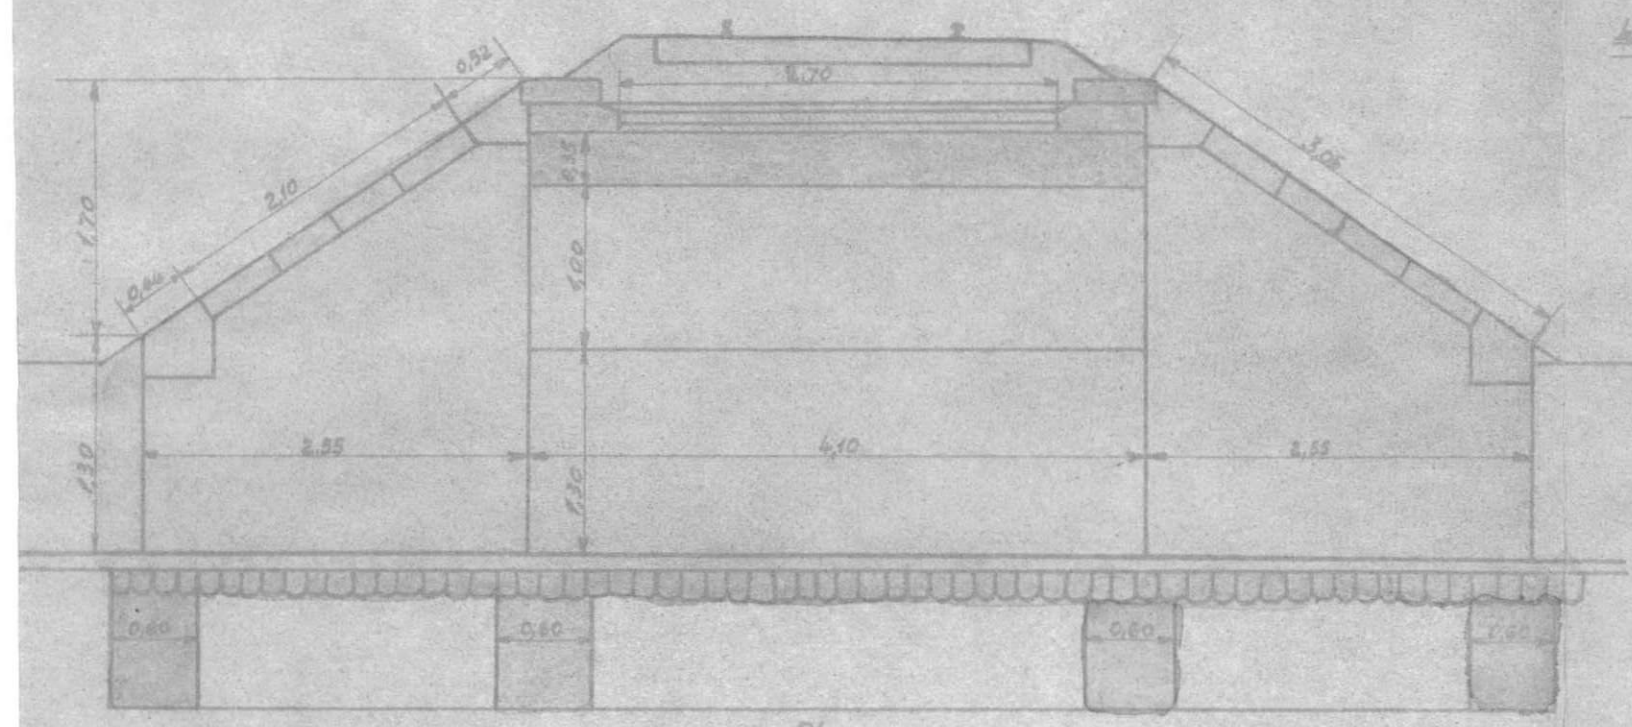

Coupe longitudinale

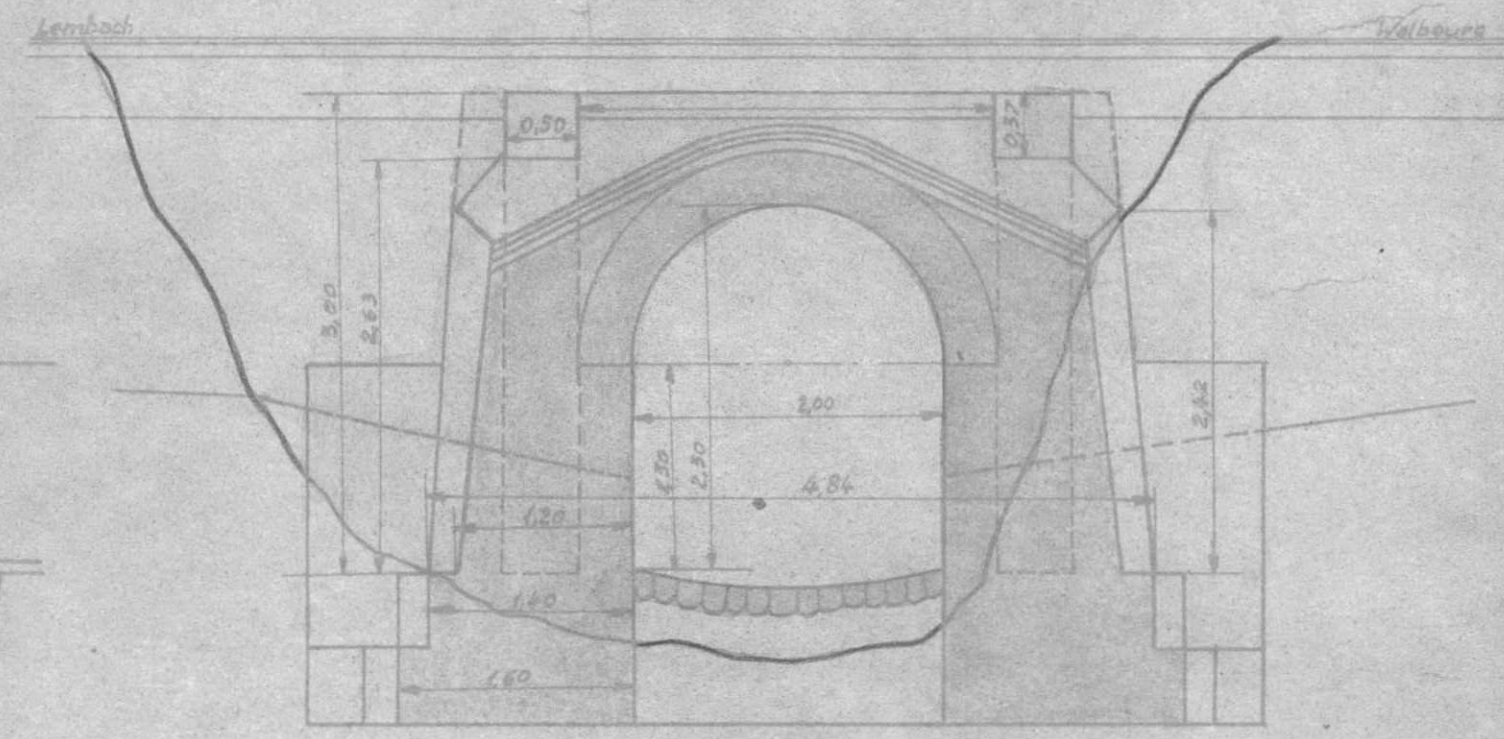

Plan
Côté Walbourg

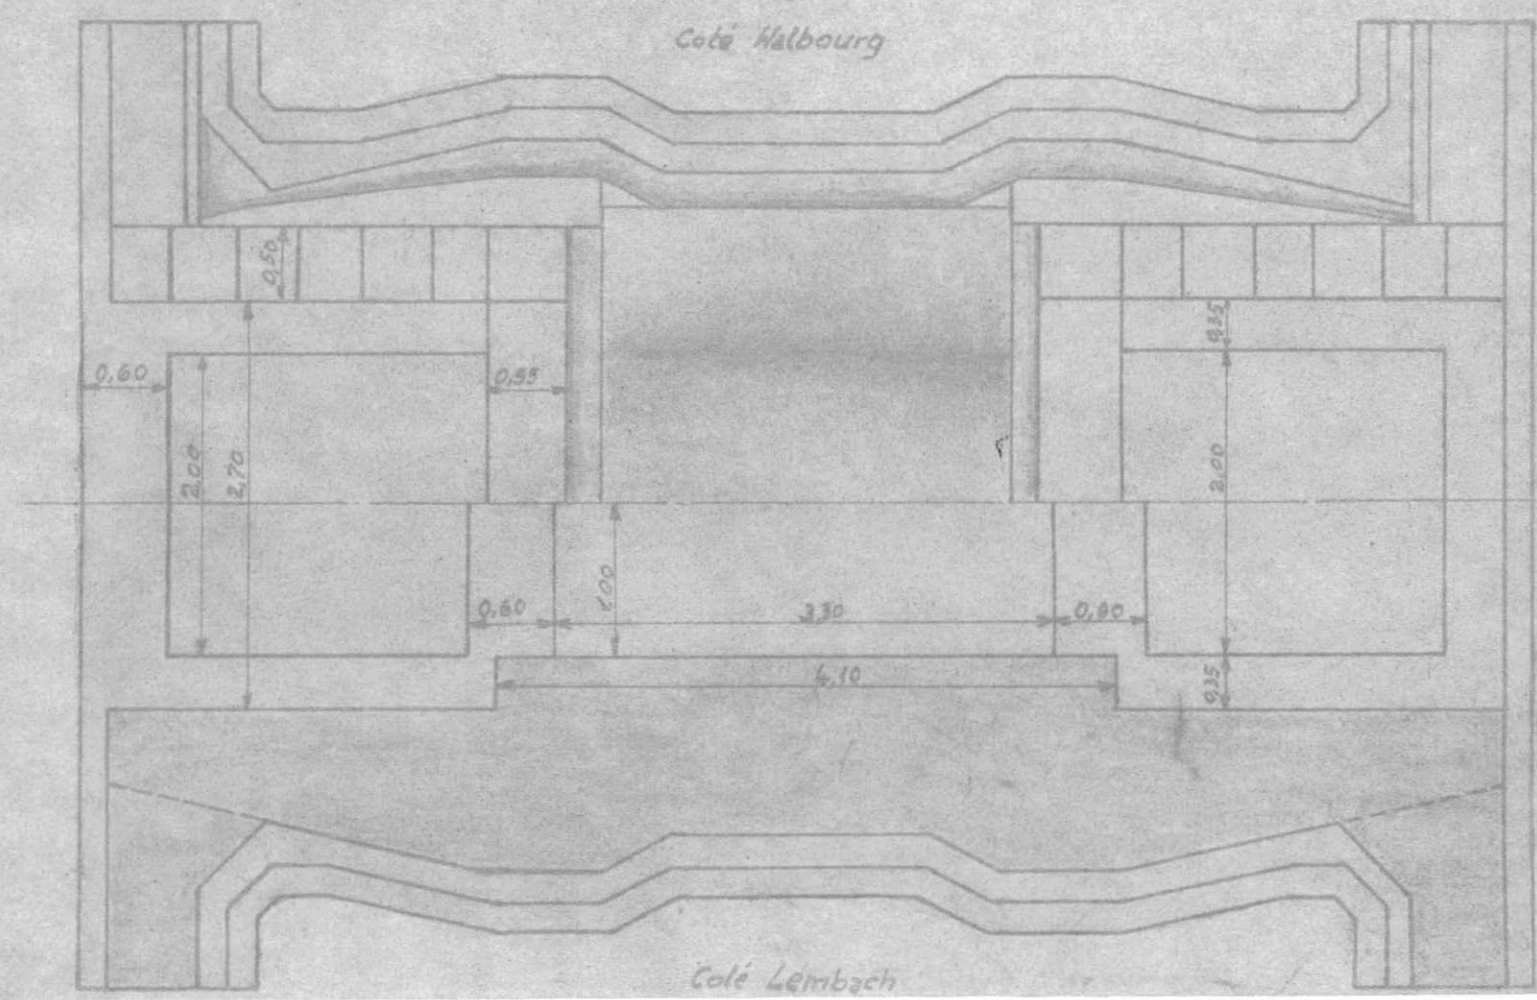

Côté Lembach

S.N.C.F.

FICHE DE DESTRUCTION

OUVRAGE D'ART 0.

MAÇONNERIE - B.A.

METAL - POUTRELLES ENROBÉES

- V.B.

Arrondissement
 83 Section 83
 83 District 83

Ligne de Lumbac à Walbourg. (kil. 2,490)
 P.I. à 1 voies - P.S. de m de largeur (chaussée de m)
 à la traversée d'un fossé
 Dénomination courante:

en 1 { arches { plein cintre
 { anse de panier } ouverture: 2,00 m - flèche m.
 { arc-
 { traverses { indépendantes || droites | bow-string } portées: m
 { solidaires || hauteur variable | arc- }

Dossier { Arrt: :
 ou Pièce { V.B.: :
 N° { V.: :
 Tirage du

Destruction de 1944


(mod. O. recto)

Caractéristiques de l'ouvrage 1	Nature et importance des avaries (repérées sur le croquis annexe) 2	Avis sur { réfection réutilisation 3
<u>Fondations</u>: maçonnerie de moellons ordinaires <u>Piedroits</u>: maçonnerie pierre de taille. <u>Murs en aile</u>: maçonnerie pierre de taille. <u>Voûte</u>: en pierre de taille <u>Base de la voie</u>: sur ballast <u>Garde-corps</u>: fers profilés	Partiellement détruites ou disloquées. } effondrés totalement.	à reconstruire. à reconstruire totalement, 50% des moellons sont réutilisables.
Circulation interrompue ou déviée sur la voie.		


Ligne de Lembach à Welbourg

Aqueduc voûté au PK 2.490


Coupe transversale

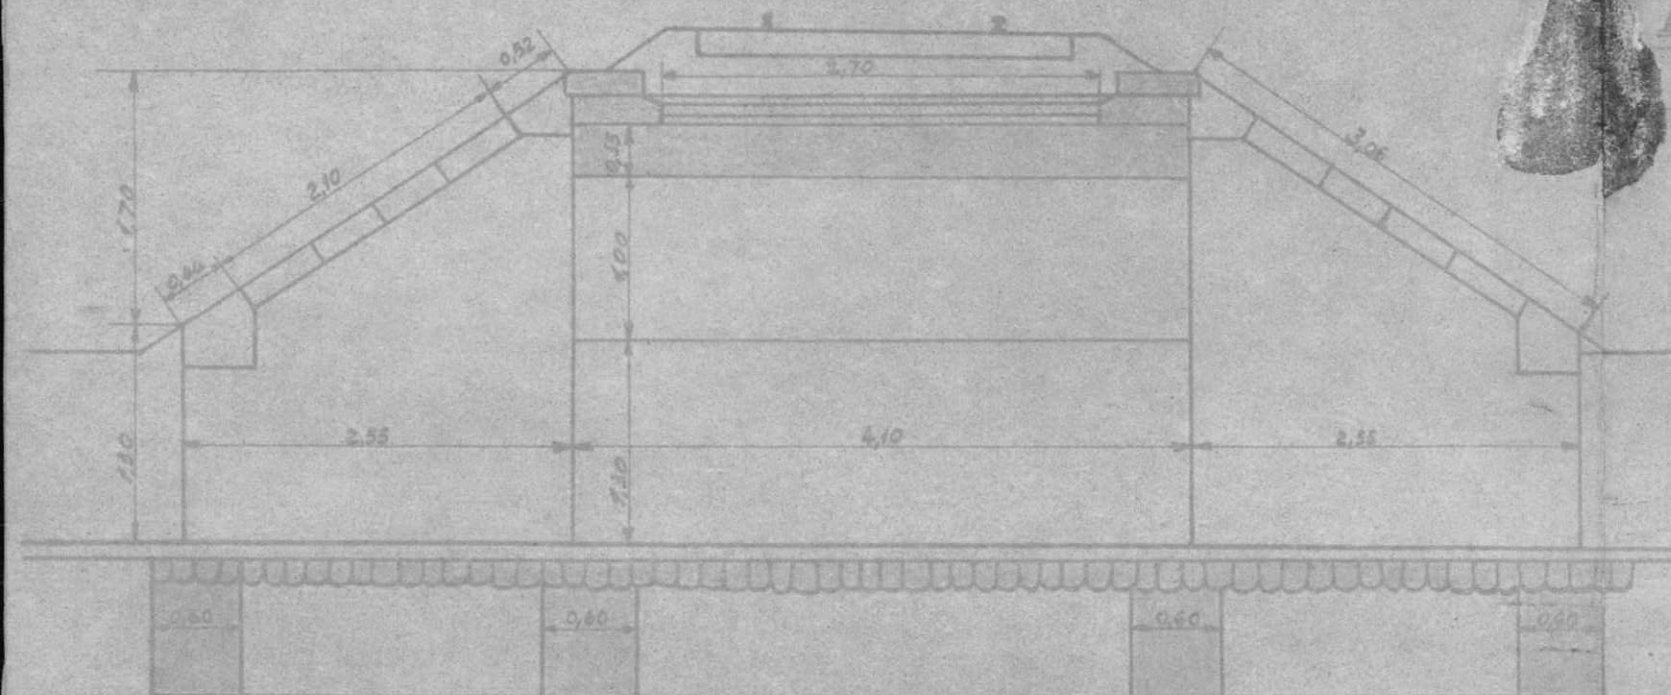

Coupe longitudinale

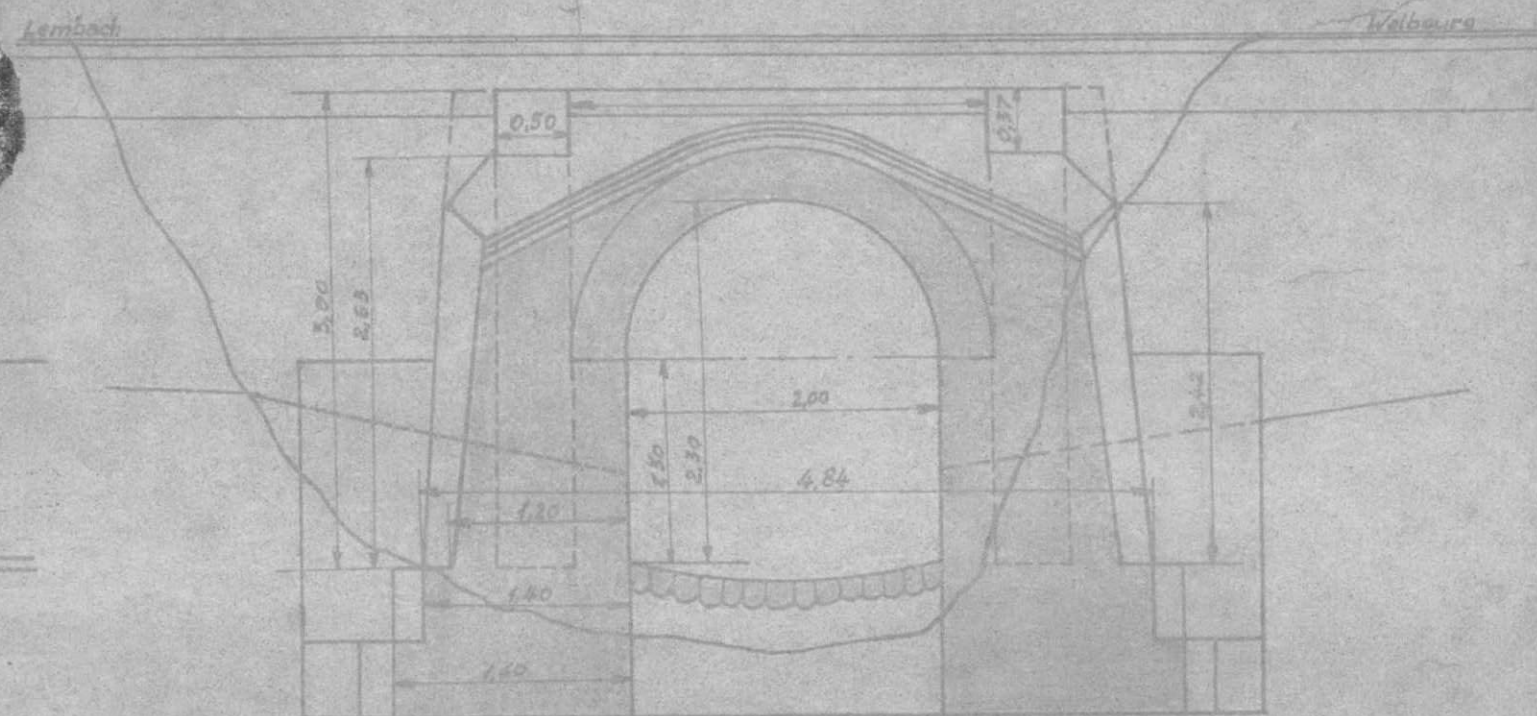

*Plan
Côté Welbourg*

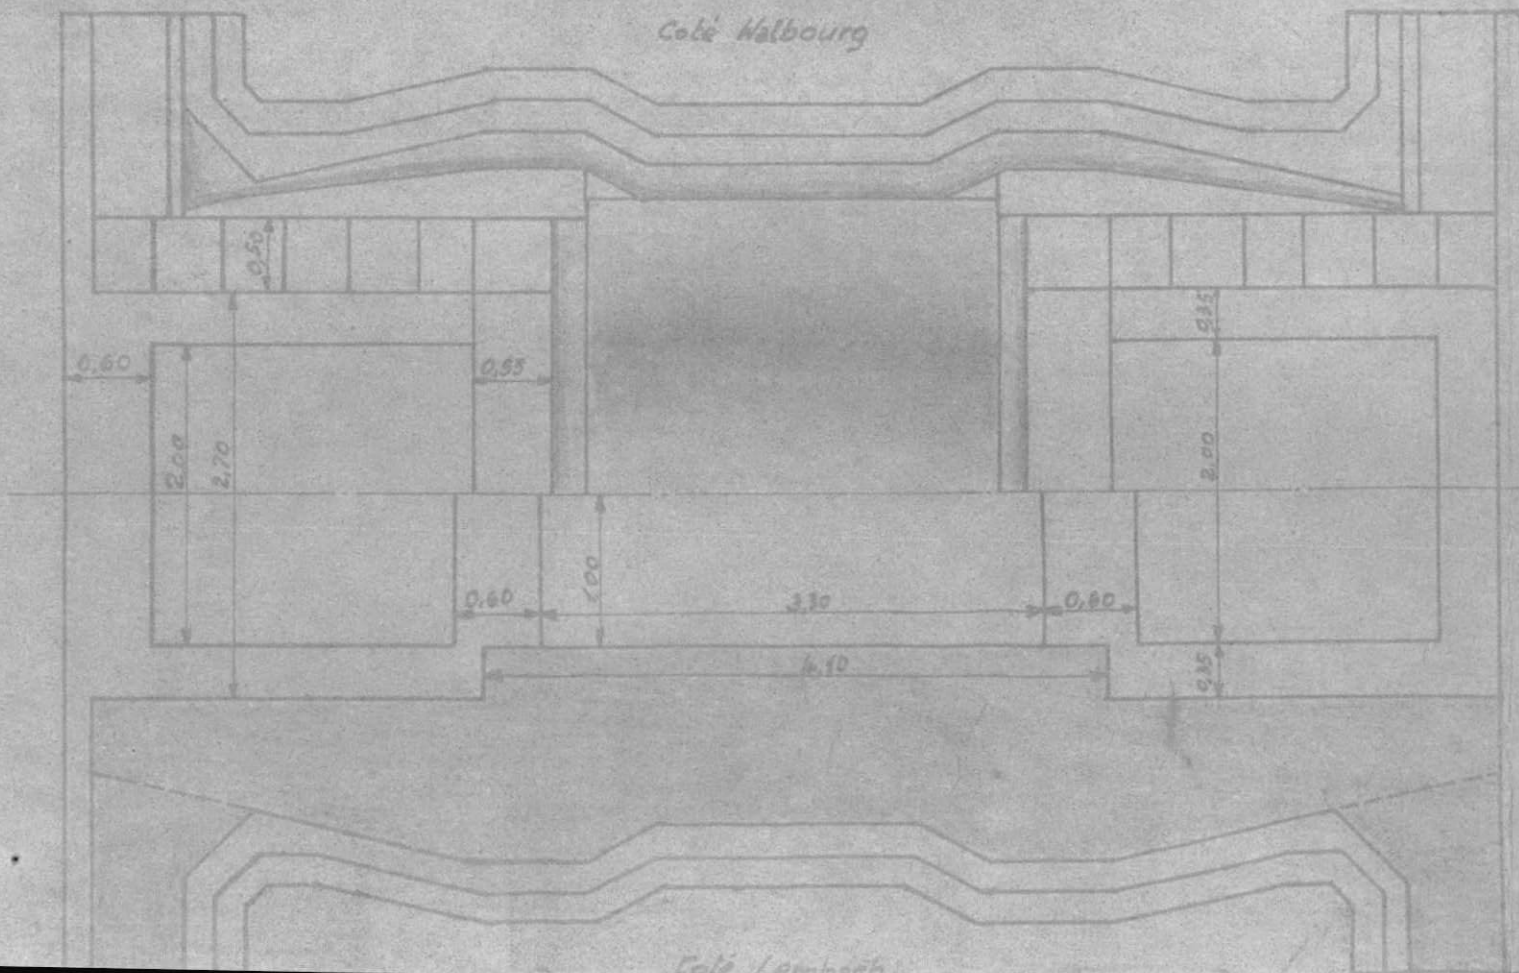

Côté Lembach

S.N.C.F.

FICHE DE DESTRUCTION

OUVRAGE D'ART

0.1

MAÇONNERIE - ~~B.A.~~~~MÉTAL - POUTRELLES ENROBÉES.~~

1 - V.B.

8^e Arrondissement

Section 83

District 833

Ligne de LEMBACH - A. WALBOURG (km: 2,490)

P.I. à 1 voie

à la traversée d'un fossé

Dénomination courante :

en 1. { arches { plein cintre.
 { ~~asse de panier~~
 { arc.
 { travées { indépendantes | droites | bow-string
 { solidaires. | hauteur variable | arc. } portées : m.

Dossier { Arrêt:
ou Pièce { V.B : 83 - 154 - 002
N° { V. "

Tirage du 3 octobre 1945.

(mod. O. recto)

Caractéristiques de l'ouvrage 1	Nature et importance des avaries. (repérées sur le croquis annexe.) 2.	Avis sur { réfection. { réutilisation. 3
<u>Fondations</u> : maçonnerie de moellons ordinaires. <u>Piédroits</u> : maçonnerie de pierres de taille. <u>Murs en aile</u> : maçonnerie de pierre de taille. <u>Voûte</u> : en pierre de taille. <u>Pose</u> le la <u>vie</u> : sur ballast <u>Garde-co.</u> Gros profils.	Partiellement détruites ou disloquées. } effondrés totalement.	à reconstruire. à reconstruire totalement 50% des moellons sont réutilisables.
	Circulation interrompue.....	

S.N.C.F.

FICHE DE DESTRUCTION

OUVRAGE D'ART

0.1

MAÇONNERIE - ~~B.A.~~~~MÉTAL - POUTRELLES ENROBÉES.~~

1 - V.B.

8^e Arrondissement

Section 83

District 833

Ligne de LEMBACH - A. WALBOURG. (km: 2,490)

P.I. à 1 voie

à la traversée d'un fossé

Dénomination courante:

en 1. { arches { plein cintre.
 { ~~asse de panier~~
 { arc.
 { travées { indépendantes | droites | bow-string } portées: m.
 { solidaires: | hauteur variable | arc.

Dossier { Arrt:
 ou Pièce { V.B: 83 - 154 - 002
 N°: { V.
 Tirage du 3 octobre 1945.

(mod. O. rect.)

Caractéristiques de l'ouvrage 1	Nature et importance des avaries. (repérées sur le croquis annexe.) 2.	Avis sur { réfection. réutilisation. 3
<u>Fondations</u> : maçonnerie de moellons ordinaires. <u>Piédroits</u> : maçonnerie de pierres de taille. <u>Murs en aile</u> : maçonnerie de pierre de taille. <u>Voute</u> : en pierre de taille. <u>Pose</u> le la <u>ie</u> : sur ballast <u>Garde-co.</u> <u>En</u> <u>profilés</u> .	Partiellement détruites ou disloquées. } effondrés totalement.	à reconstruire. à reconstruire totalement 50% des moellons sont réutilisables.
	Circulation interrompue.....	